


PIANTA COPERTURA

scala 1:200

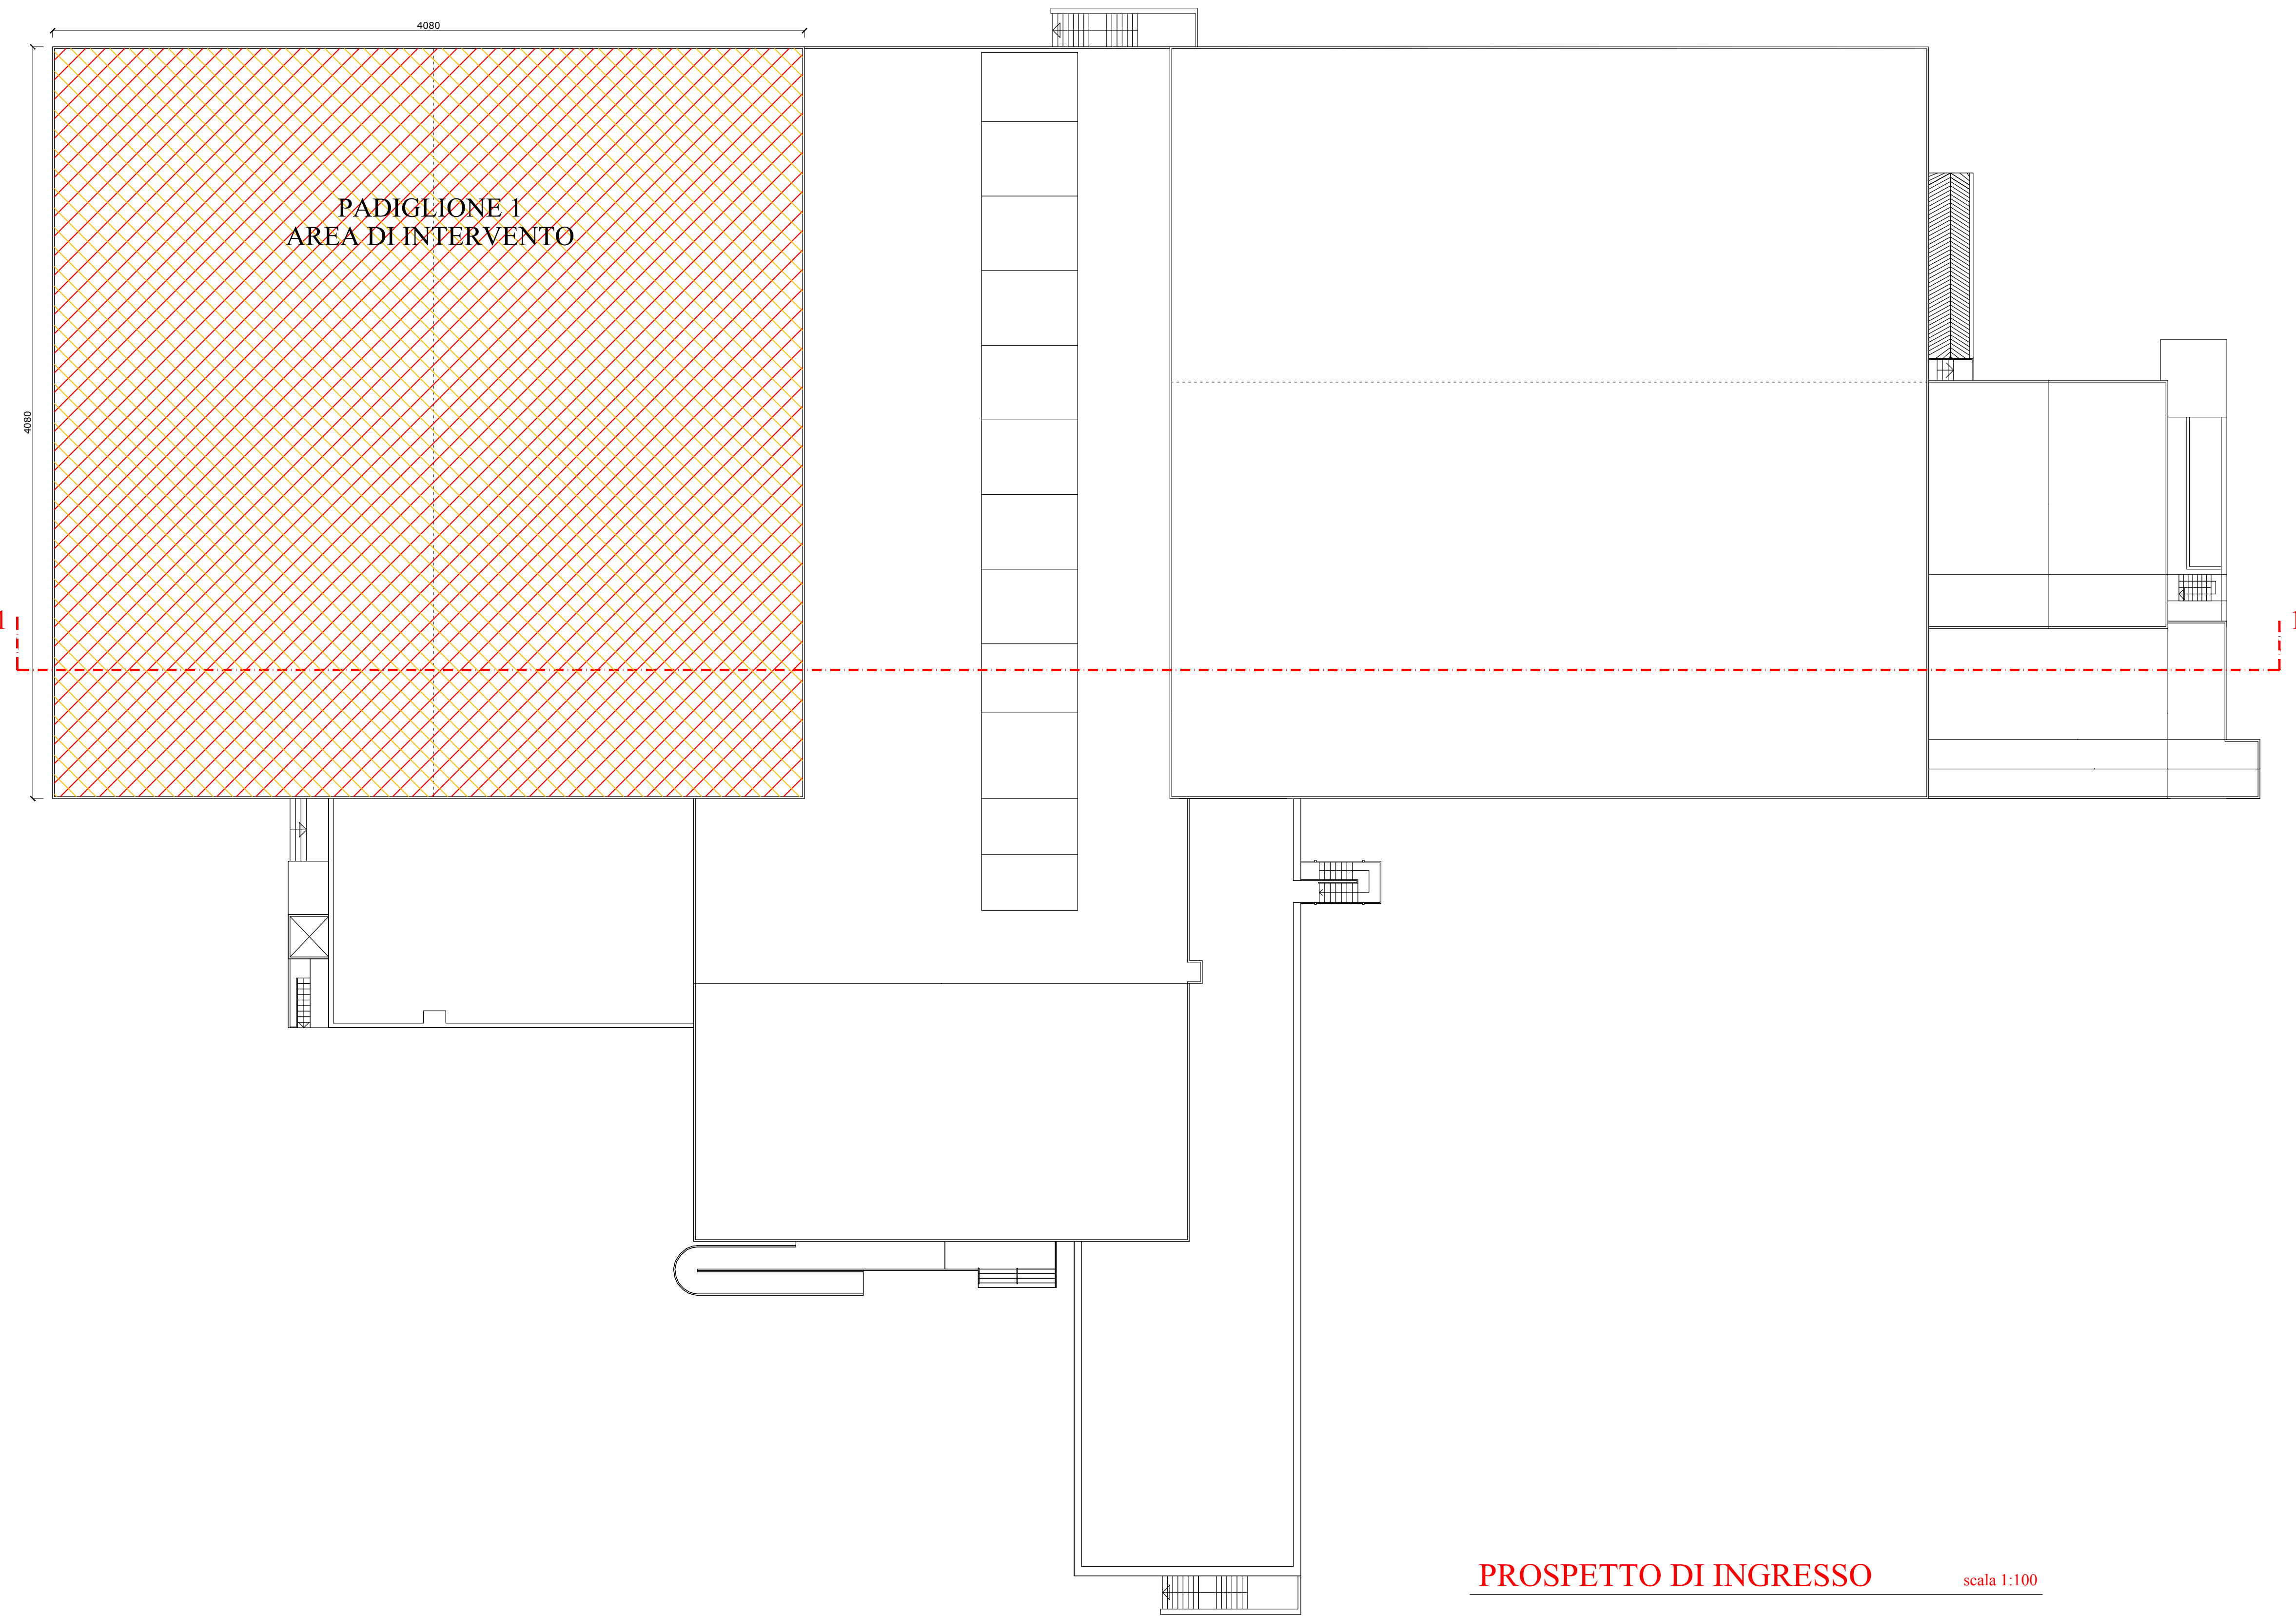

PIANTA PALESTRA

scala 1:200




PROSPETTO DI INGRESSO

scala 1:100



SEZIONE 1-1

scala 1:100

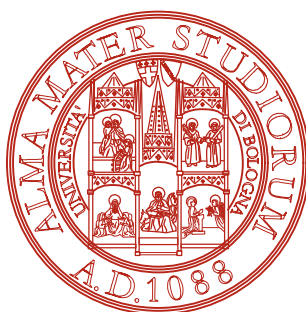

AREA EDILIZIA E LOGISTICA

PROGETTO DI CONSOLIDAMENTO STATICO GENERALE  
DEL PADIGLIONE 1-2° LOTTO CENTRO SPORTIVO RECORD  
VIA DEL PILASTRO N°8 - BOLOGNA  
X  
X

PROPRIETA' EDIFICIO  
ALMA MATER STUDIORUM - UNIVERSITA' DI BOLOGNA  
CODICE EDIFICIO N. 1004 CODICE PROGETTO (PAL) N. 23298 TICKET N. 23298

DIRIGENTE AREA EDILIZIA E LOGISTICA  
ing. ANDREA BRASCHI  
RESPONSABILE UNICO DEL PROCEDIMENTO  
geom. STEFANO SALICINI DIRETTORE DEI LAVORI  
geom. CLAUDIO ROSSO

PROFESSIONISTI INCARICATI  
PROGETTO ARCHITETTONICO ing. GIULIANO BRUSCHII  
PROGETTO IMPIANTI MECCANICI P.ind. ROBERTO RICCI  
PROGETTO IMPIANTI ELETTRICI P.ind. UBER DEMOLA  
PROGETTO OPERE STRUTTURALI ing. GIULIANO BRUSCHI  
COORDINATORE PER LA SICUREZZA geom. MAURIZIO MAGNO  
IN FASE DI PROGETTAZIONE  
COORDINATORE PER LA SICUREZZA geom. MAURIZIO MAGNO  
IN FASE DI ESECUZIONE

LIVELLO DELLA PROGETTAZIONE: PRELIMINARE ☐ DEFINITIVO ☐ ESECUTIVO ☒ AS-BUILT ☐

OGGETTO TAVOLA  
TAVOLA ARCHITETTONICA  
STATO COMPARATO  
SCALA 1:100 ; 1:200  
DATA 5 Ottobre 2017  
REV. R-1 DATA 05/10/17  
TAVOLA N° 2