




Pianta Piano Terra rapporto 1:50

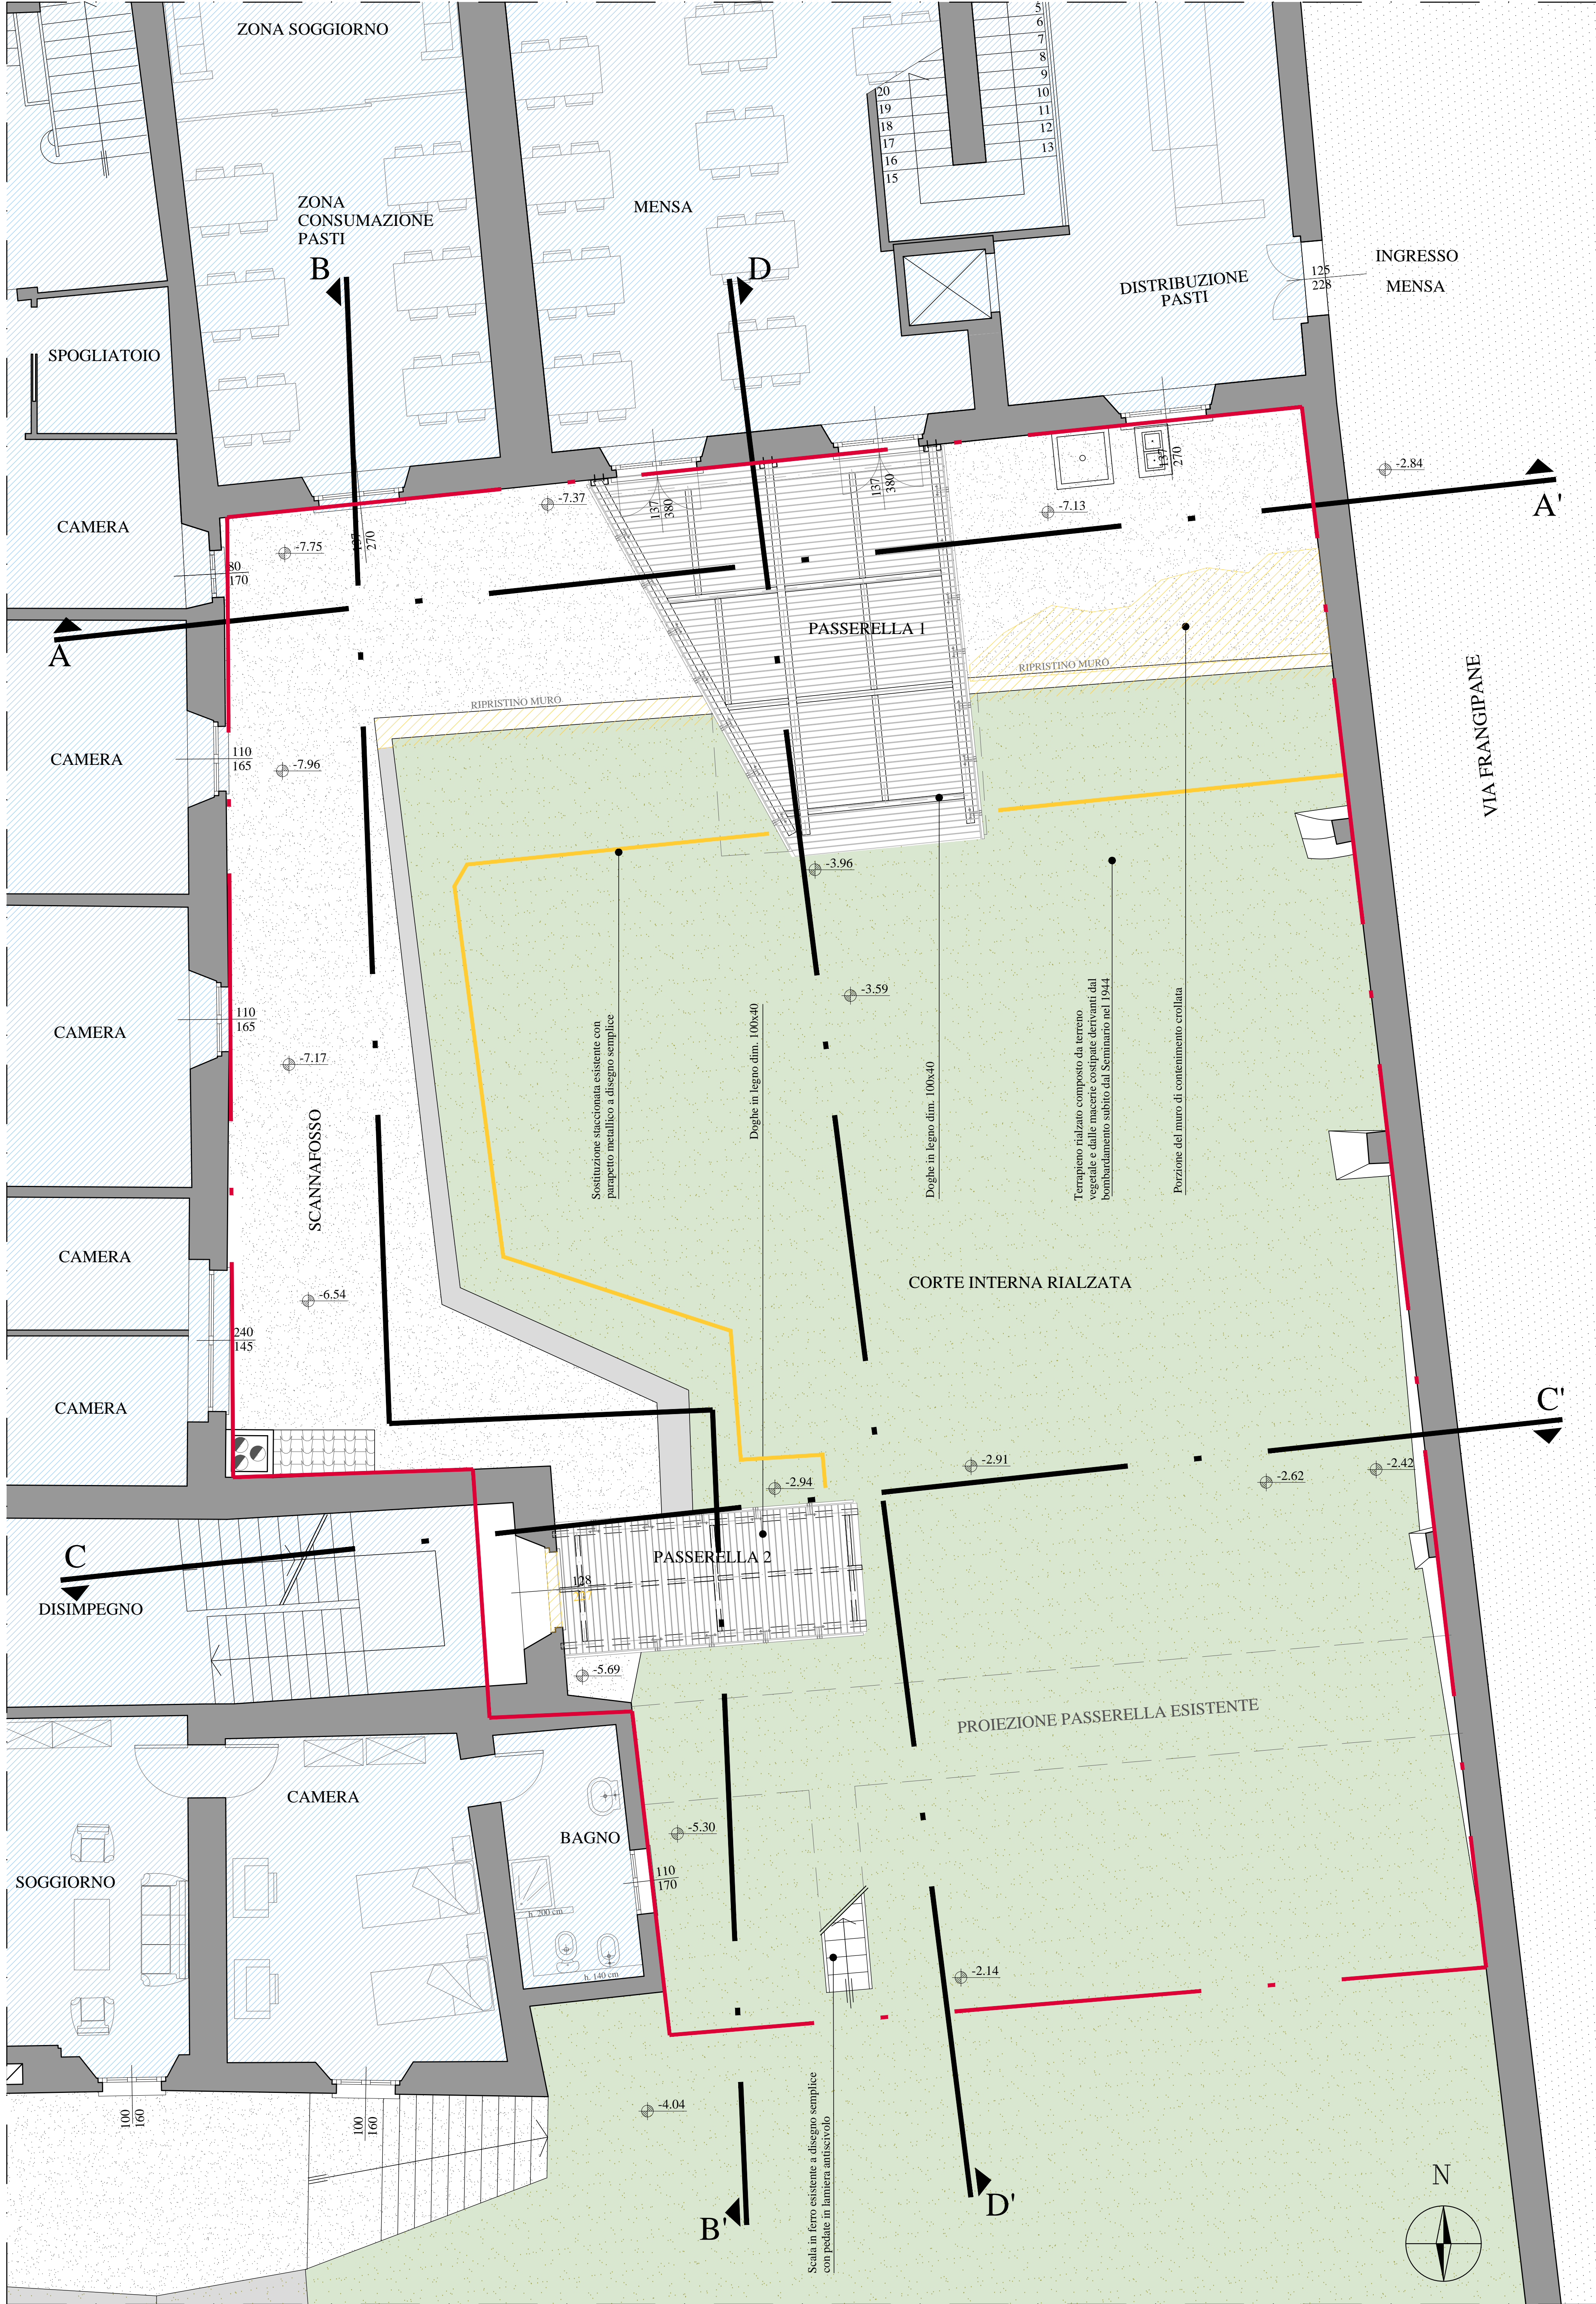

Pianta Piano Primo rapporto 1:50

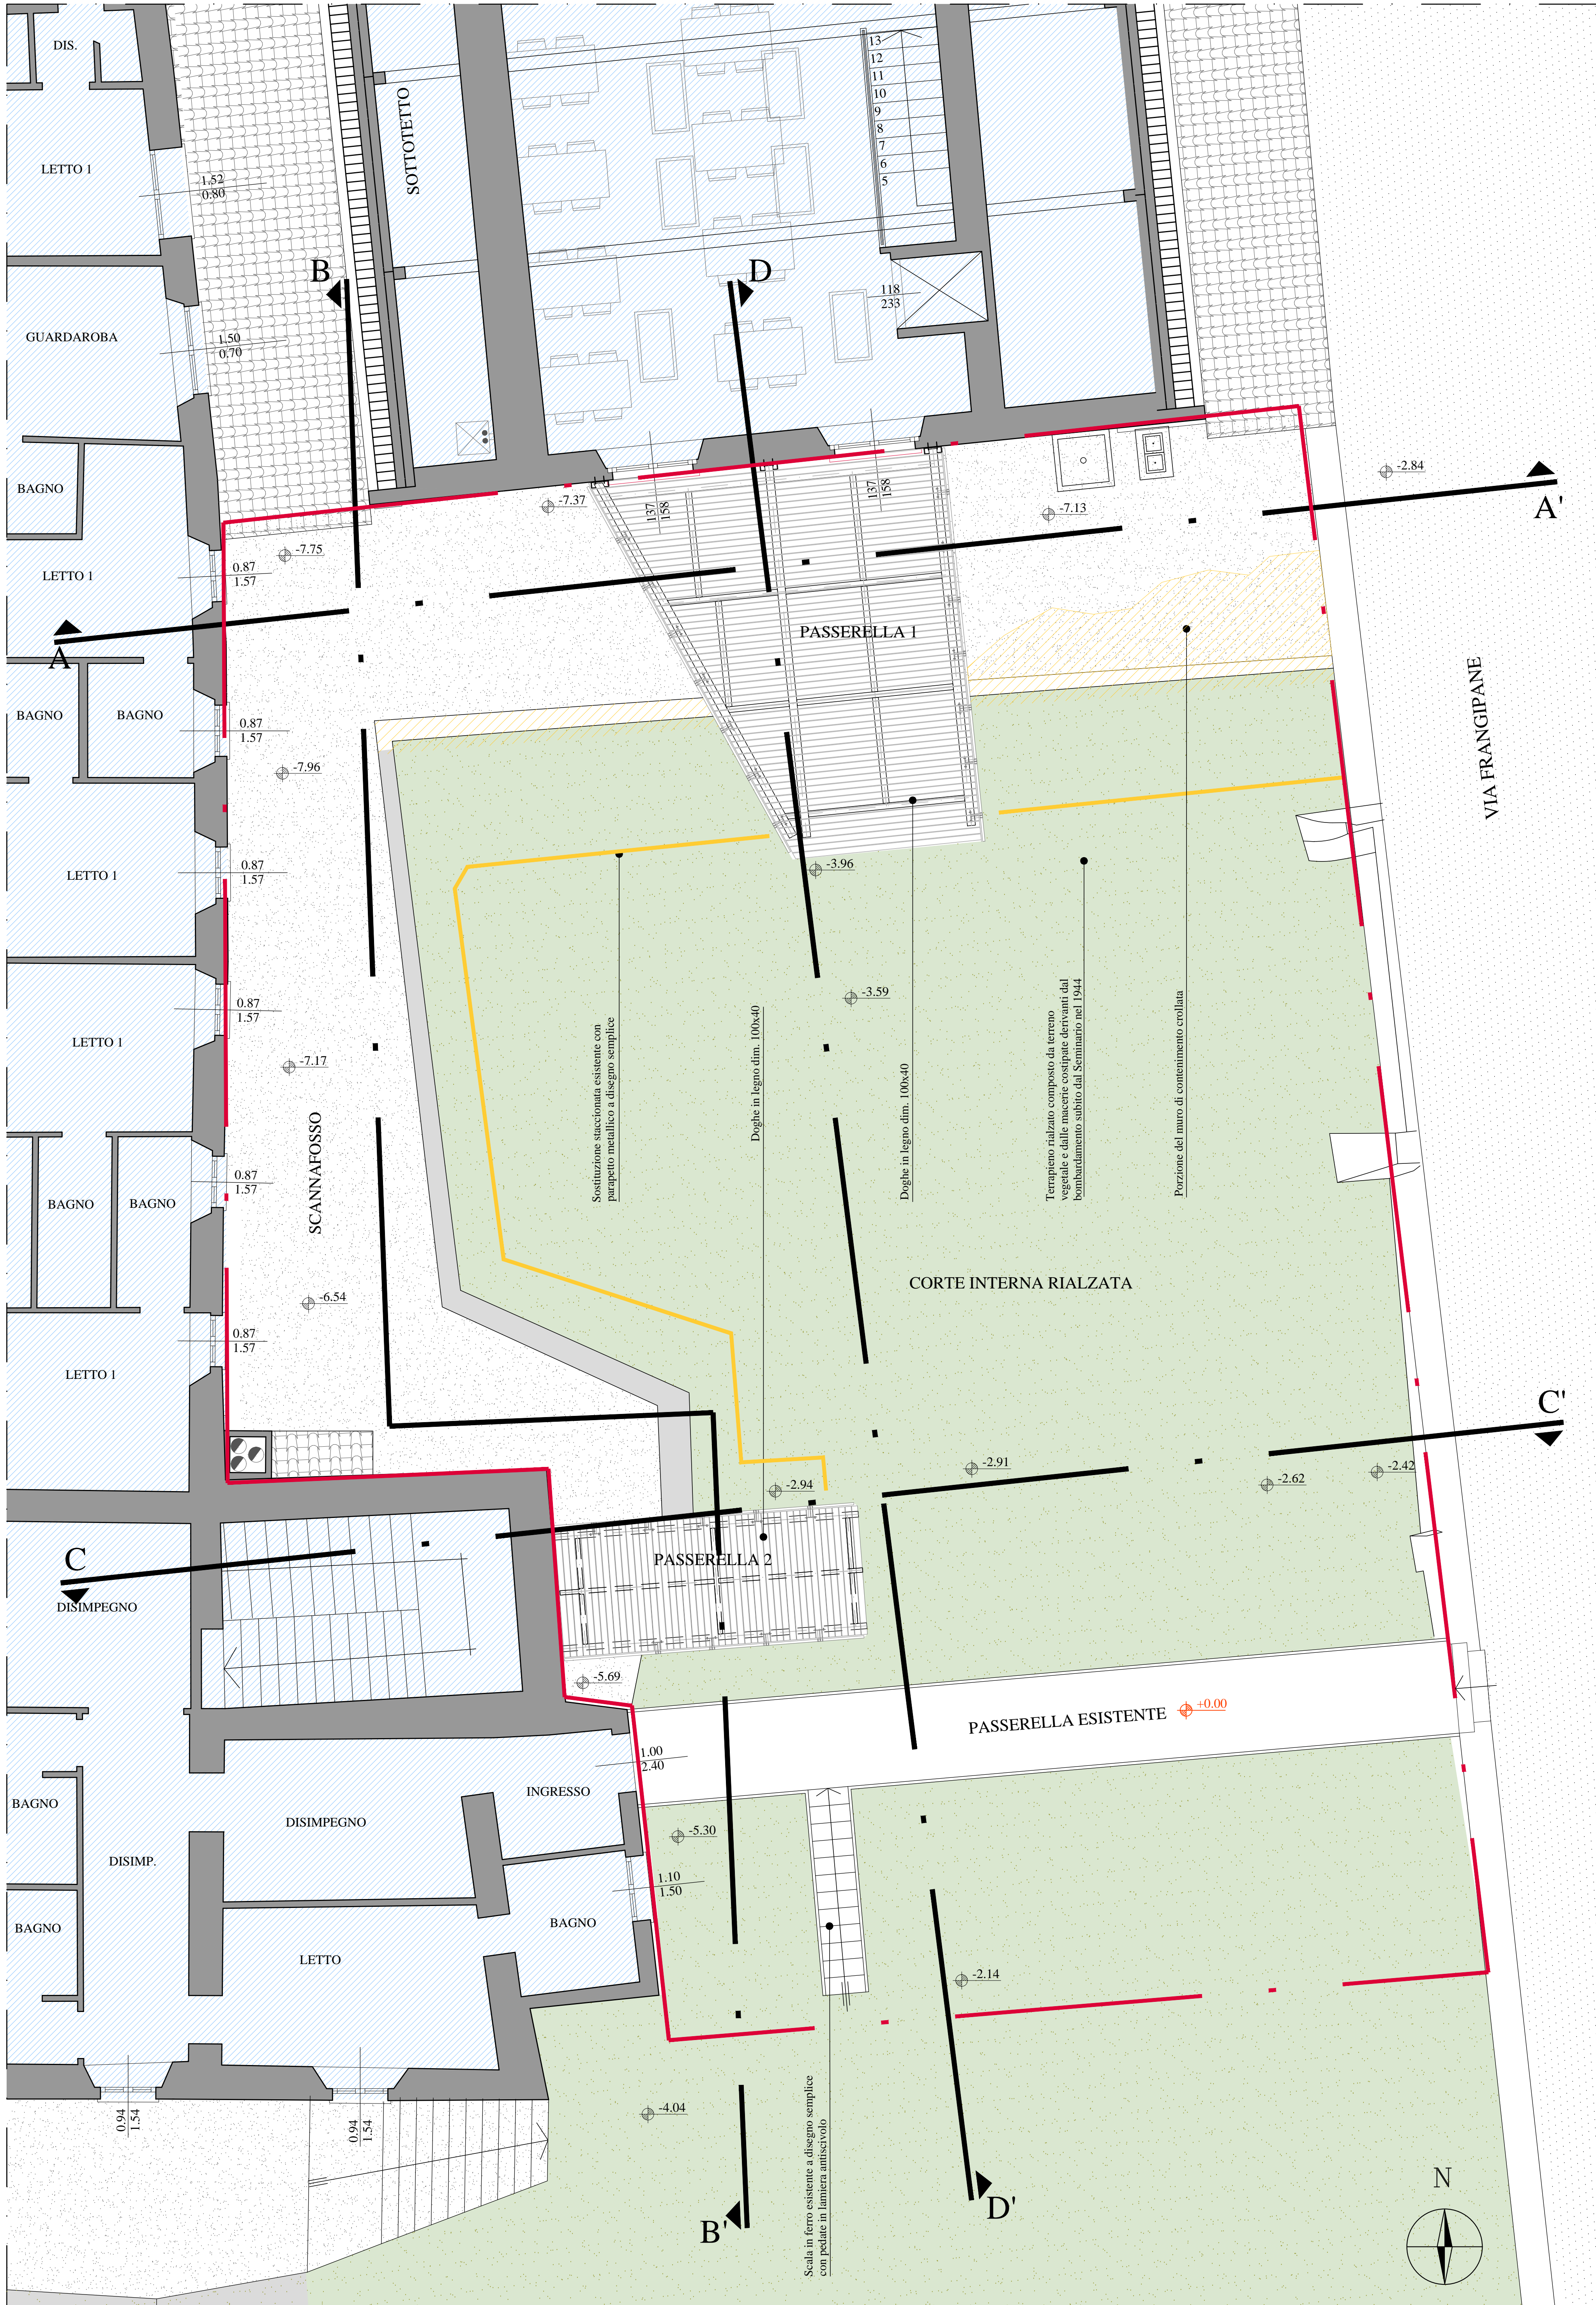

Pianta Piano Secondo rapporto 1:50

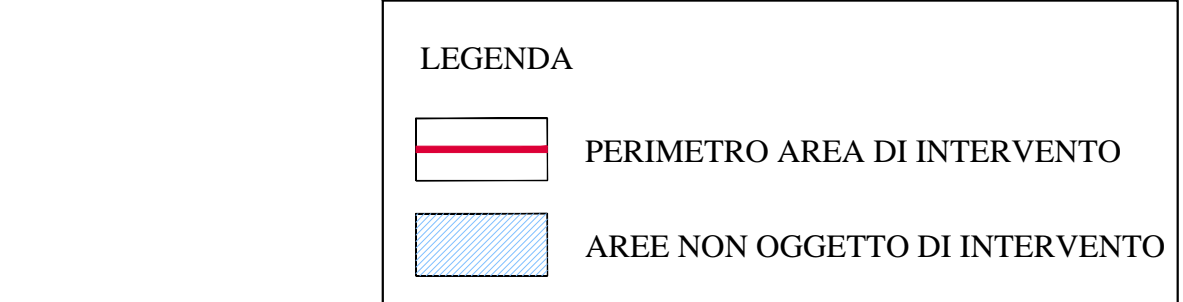

Schema planimetrico di riferimento

## AREA EDILIZIA E SOSTENIBILITA'

Lavori di restauro e risanamento conservativo  
complesso Rocca di Bertinoro, ex seminario  
vescovile via Frangipane n.2, Bertinoro (FC)  
**CUP J64H16001090005**

PROPRIETA' EDIFICIO  
SEMINARIO VESCOVILE DI BERTINORO

CODICE EDIFICIO N.  
361

CODICE PROGETTO (PAL) N.  
29505

TICKET N.  
29505

DIRIGENTE AREA EDILIZIA E LOGISTICA

Ing. Andrea Braschi

RESPONSABILE UNICO DEL PROCEDIMENTO  
Ing. Claudio Genilli

DIRETTORE DEI LAVORI  
Arch. Roberto Pistolesi

### PROFESSIONISTI INCARICATI

PROGETTO ARCHITETTONICO Arch. Roberto Pistolesi

PROGETTO IMPIANTI MECCANICI Ing. Gianni Bandini

PROGETTO IMPIANTI ELETTRICI Ing. Gianni Bandini

PROGETTO OPERE STRUTTURALI Ing. Gianni Bandini

COORDINATORE PER LA SICUREZZA  
IN FASE DI PROGETTAZIONE Arch. Roberto Pistolesi

COORDINATORE PER LA SICUREZZA  
IN FASE DI ESECUZIONE Arch. Roberto Pistolesi

LIVELLO DELLA PROGETTAZIONE:

PRELIMINARE

☐

DEFINITIVO

☐

ESECUTIVO

☒

AS-BUILT

☐

OGGETTO TAVOLA  
STATO COMPARATIVO  
Pianta piano terra  
Pianta piano primo  
Pianta piano secondo

SCALA  
1:50

DATA  
Giugno 2019

REVISIONI  
DATA

N° PROGRESSIVO DEI QUADRI  
06

TAVOLA N°

PE-c-AR03