


ELABORATO DI PREVENZIONE INCENDIO\_scala 1:100 – PIANTA PIANO PRIMO

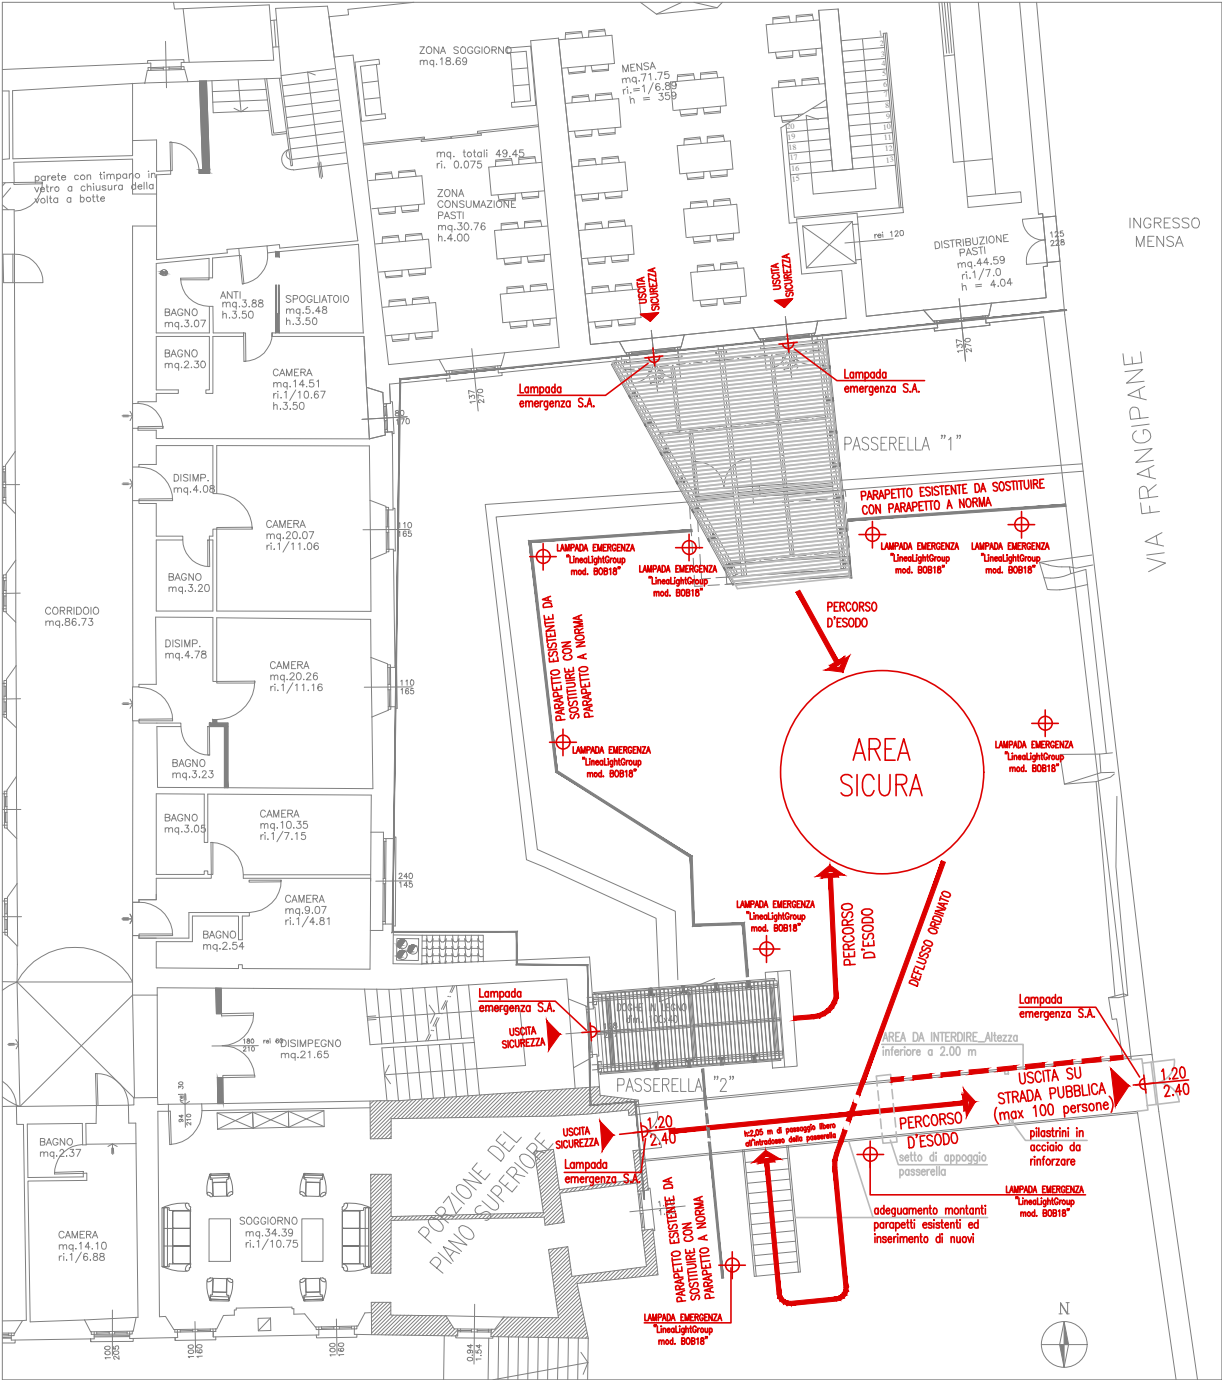

Stato attuale\_ZONA DI RACCOLTA

<div></div> <div>AREA EDILIZIA E SOSTENIBILITA'</div>		
Lavori di restauro e risanamento conservativo complesso Rocca di Bertinoro, ex seminario vescovile via Frangipane n 2. Bertinoro (FC) <b>CUP J64H16001090005</b>		
PROPRIETA' EDIFICIO SEMINARIO VESCOVILE DI BERTINORO		
CODICE EDIFICIO N. 361	CODICE PROGETTO (PAL) N. 35381	TICKET N. 35381
DIRIGENTE AREA EDILIZIA E LOGISTICA Ing. Andrea Braschi		
RESPONSABILE UNICO DEL PROCEDIMENTO Ing. Claudio Gentili		DIRETTORE DEI LAVORI Arch. Roberto Pistolesi
PROFESSIONISTI INCARICATI		
PROGETTO ARCHITETTONICO		Arch. Roberto Pistolesi
PROGETTO IMPIANTI MECCANICI		Ing. Gianni Bandini
PROGETTO IMPIANTI ELETTRICI		Ing. Gianni Bandini
PROGETTO OPERE STRUTTURALI		Ing. Gianni Bandini
COORDINATORE PER LA SICUREZZA IN FASE DI PROGETTAZIONE		Arch. Roberto Pistolesi
COORDINATORE PER LA SICUREZZA IN FASE DI ESECUZIONE		Arch. Roberto Pistolesi
LIVELLO DELLA PROGETTAZIONE: PRELIMINARE <input type="checkbox"/> DEFINITIVO <input type="checkbox"/> ESECUTIVO <input type="checkbox"/> AS-BUILT <input checked="" type="checkbox"/>		
OGGETTO TAVOLA Antincendio e sicurezza - Planimetria vie esodo - Posizione luci di emergenza		SCALA 1:100 DATA Giugno 2019 REV. DATA
		N° PROGRESSIVO ELENCO ELABORATI TAVOLA N° <b>PE-c-VE</b>