


Prospetto - Sezione A-A' rapporto 1:50



Prospetto - Sezione C-C' rapporto 1:50

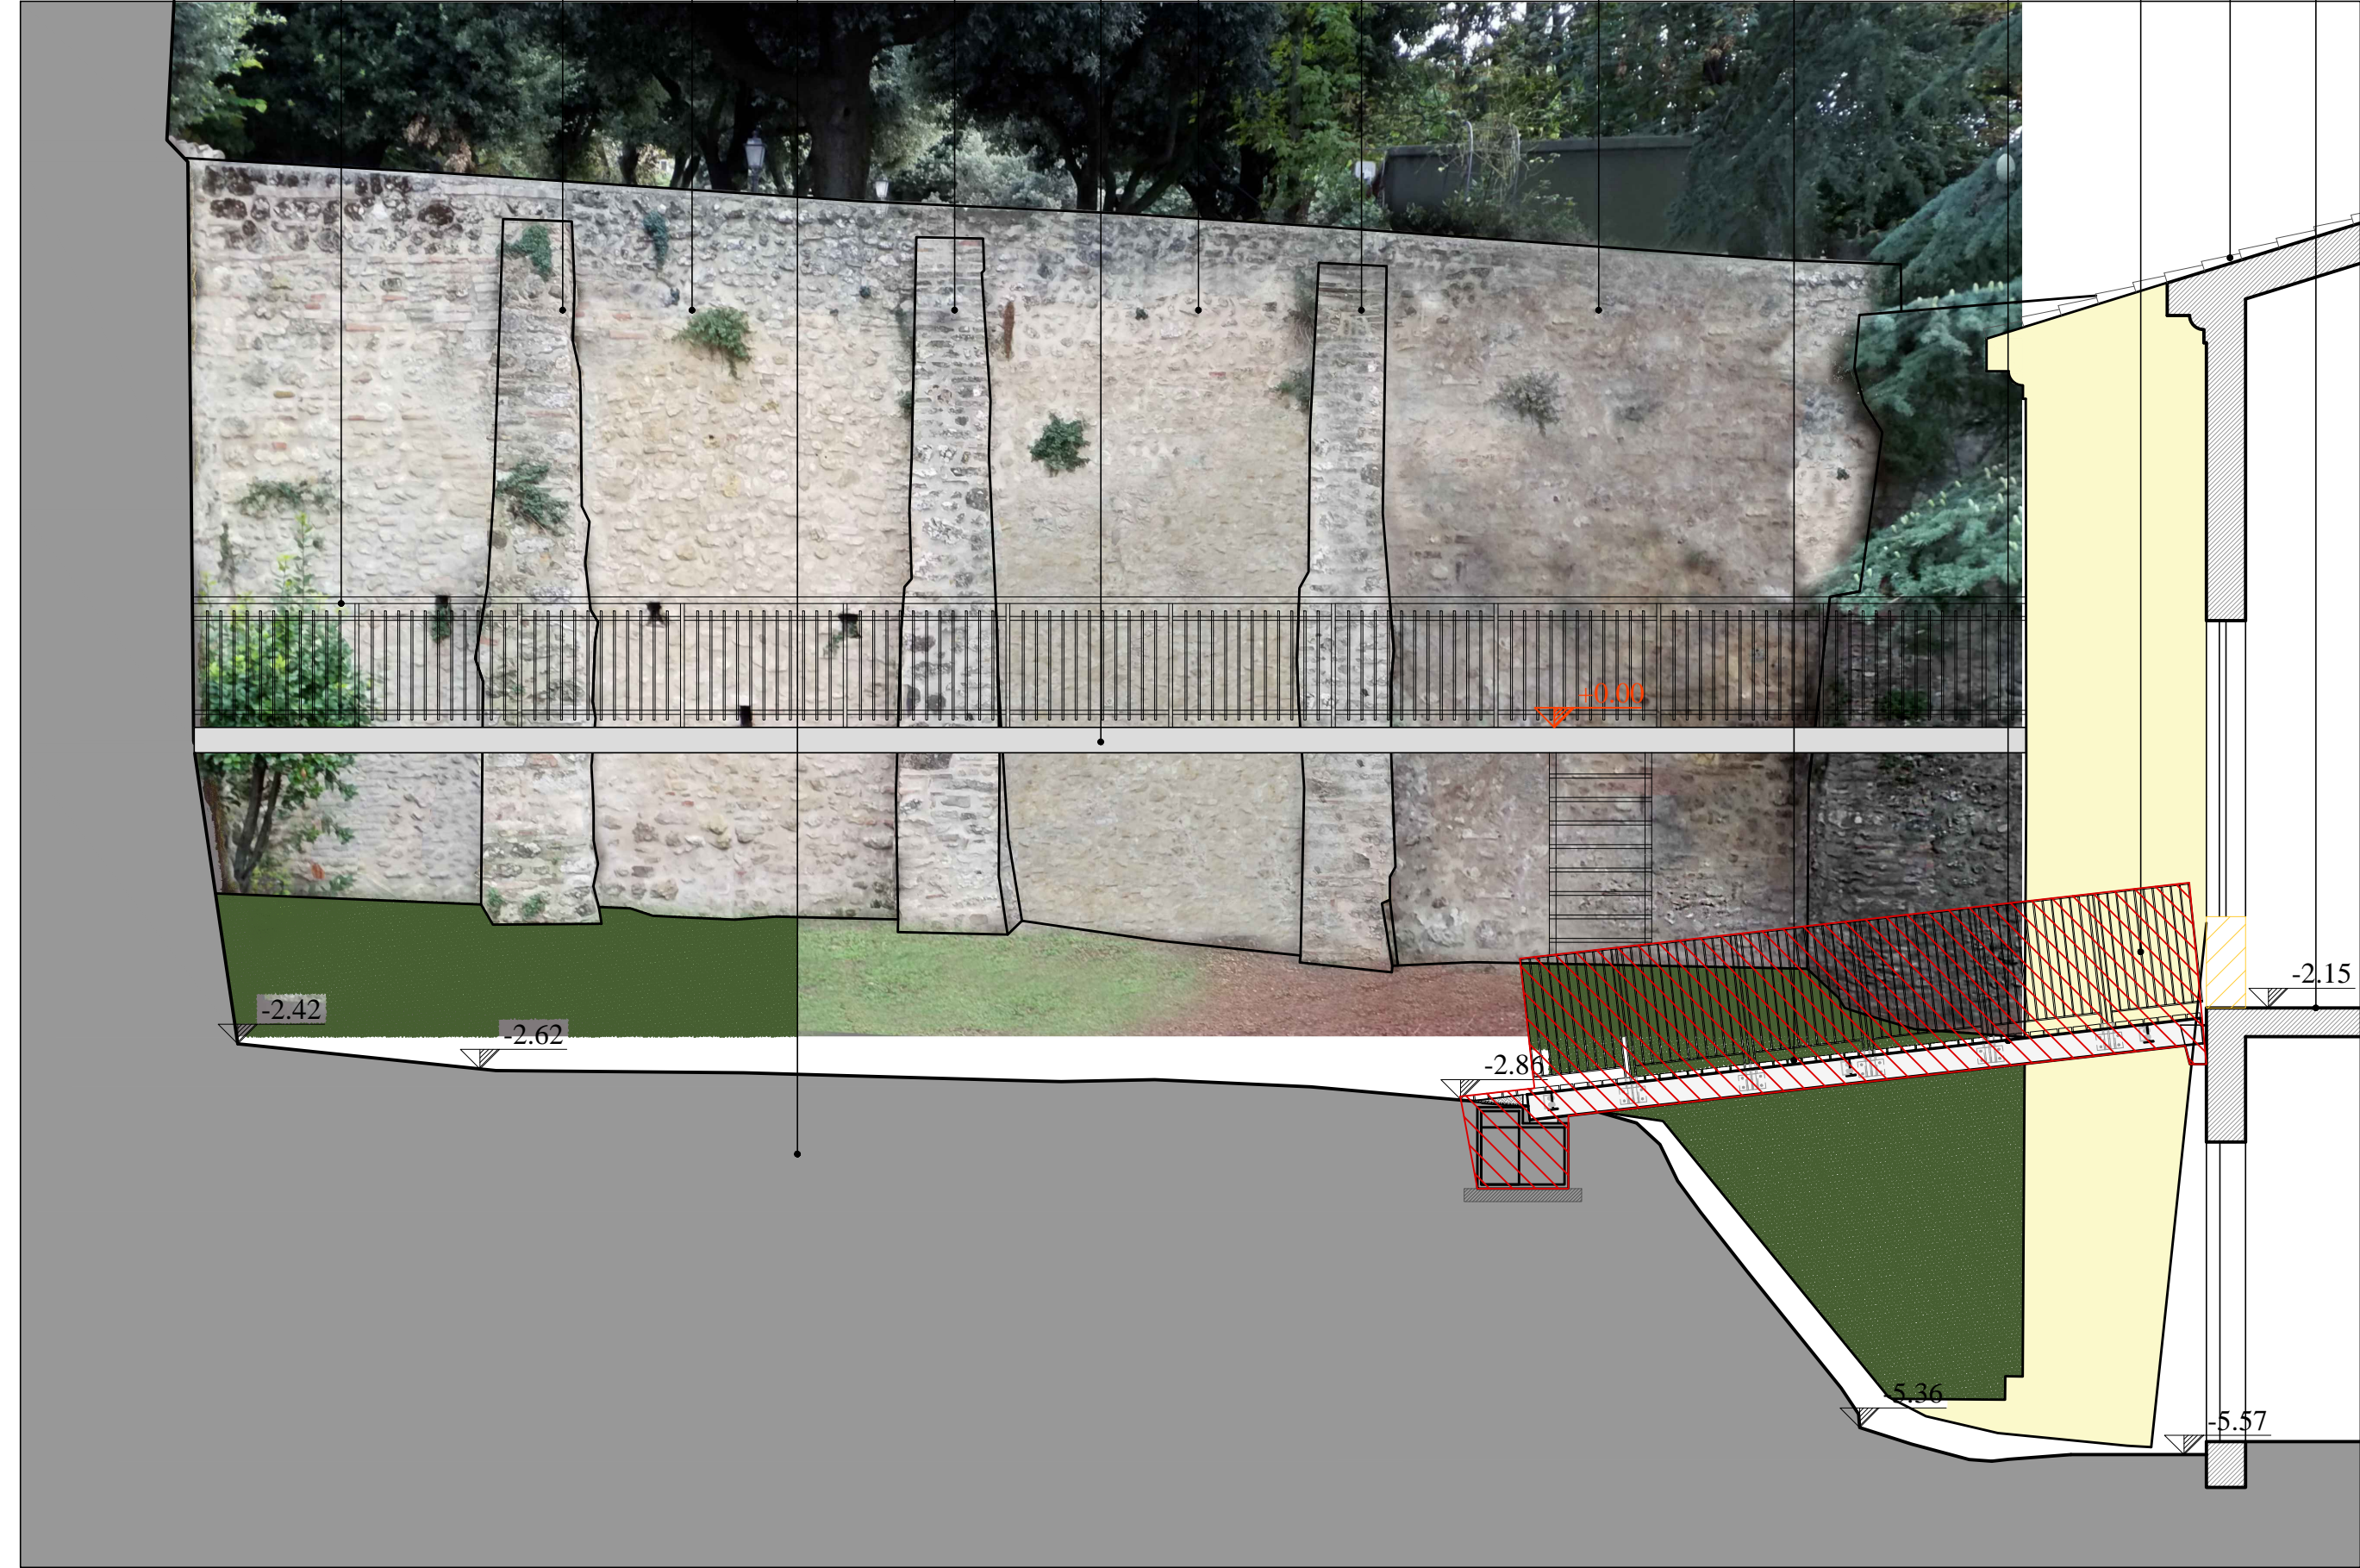

Prospetto - Sezione D-D' rapporto 1:50



Prospetto - Sezione B-B' rapporto 1:50



Schema planimetrico di riferimento

<div>AREA EDILIZIA E SOSTENIBILITA'</div> <div>Lavori di restauro e risanamento conservativo complesso Rocca di Bertinoro, ex seminario vescovile via Frangipane n.2. Bertinoro (FC) CUP J64H16001090005</div>			
PROPRIETA' EDIFICIO SEMINARIO VESCOVILE DI BERTINORO			
CODICE EDIFICIO N. 361	CODICE PROGETTO (PAL) N. 29505	TICKET N. 29505	
DIRIGENTE AREA EDILIZIA E LOGISTICA Ing. Andrea Braschi			
RESPONSABILE UNICO DEL PROCEDIMENTO Ing. Claudio Gentili		DIRETTORE DEI LAVORI Arch. Roberto Pistolesi	
PROFESSIONISTI INCARICATI			
PROGETTO ARCHITETTONICO		Arch. Roberto Pistolesi	
PROGETTO IMPIANTI MECCANICI		Ing. Gianni Bandini	
PROGETTO IMPIANTI ELETTRICI		Ing. Gianni Bandini	
PROGETTO OPERE STRUTTURALI		Ing. Gianni Bandini	
COORDINATORE PER LA SICUREZZA IN FASE DI PROGETTAZIONE		Arch. Roberto Pistolesi	
COORDINATORE PER LA SICUREZZA IN FASE DI ESECUZIONE		Arch. Roberto Pistolesi	
LIVELLO DELLA PROGETTAZIONE: PRELIMINARE <input type="checkbox"/> DEFINITIVO <input type="checkbox"/> ESECUTIVO <input checked="" type="checkbox"/> AS-BUILT <input type="checkbox"/>			
OGGETTO TECNICO STATO COMPARATO Prospetti Sezioni A-A'; B-B'; C-C'; D-D'		SCALA 1:50 DATA Ottobre 2019 TAVOLA N° PE-c-AR06	