


LIVELLO -1 - TAVOLA DEGLI INTERVENTI - scala 1:100

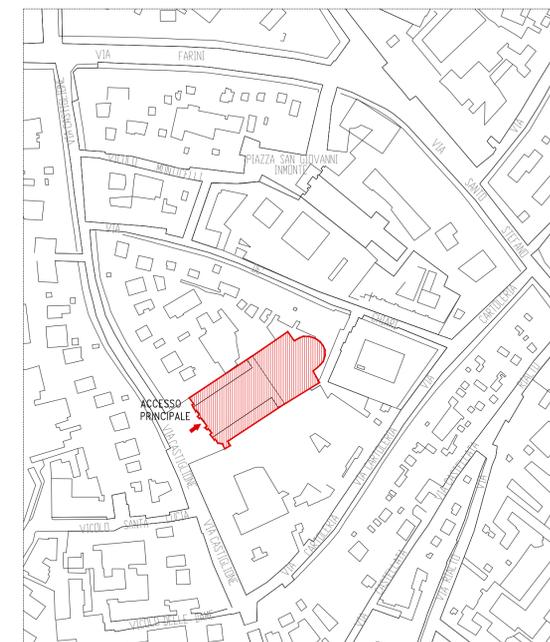

PLANIMETRIA AREA DI INTERVENTO - scala 1:2000

LEGENDA

Comparazione dello stato attuale con lo stato di progetto



AREA EDILIZIA E SOSTENIBILITA'

PROGETTO DI MESSA A NORMA ANTINCENDIO
EDIFICIO EX CHIESA S. LUCIA
VIA CASTIGLIONE, 36 - BOLOGNA

PROPRIETA' EDIFICIO
COMUNE DI BOLOGNA

FABBRICATO N. 17	CUP J34H16000950005	TICKET N. 29490
---------------------	------------------------	--------------------

DIRIGENTE AREA EDILIZIA E LOGISTICA
ing. ANDREA BRASCHI

RESPONSABILE UNICO DEL PROCEDIMENTO
arch. CARMEN CARRERA

PROFESSIONISTI INCARICATI

PROGETTO ARCHITETTONICO	arch. FEDERICO SCAGLIARINI
PROGETTO IMPIANTI MECCANICI	per.ind. GIUSEPPE CORRADO
PROGETTO IMPIANTI ELETTRICI	per.ind. GIUSEPPE CORRADO
CONSULENZA IMPIANTI ILLUMINAZIONE	INSIDESIGN STUDIOSTORE

LIVELLO DELLA PROGETTAZIONE: PRELIMINARE DEFINITIVO ESECUTIVO AS-BUILT

OGGETTO TAVOLA:	SCALA: -----	TAVOLA N°:
LIVELLO -1 TAVOLA DEGLI INTERVENTI	DATA 19/06/2019	ARCH 05
	REV. x DATA x	