

AREA EDILIZIA E SOSTENIBILITA'

RESTAURO CONSERVATIVO DEL PORTICO ESTERNO
DEL PLESSO SCIENZA DELLA TERRA - MINERALOGIA
PIAZZA DI PORTA S. DONATO, 1 - BOLOGNA

PROPRIETA' EDIFICIO UNIVERSITA' DI BOLOGNA		
CODICE EDIFICIO N. 231	TICKET N. 39717	
DIRIGENTE AREA EDILIZIA E SOSTENIBILITA' ing. ANDREA BRASCHI		
RESPONSABILE UNICO DEL PROCEDIMENTO arch. CARMEN CARRERA		
PROFESSIONISTA INCARICATO		
PROGETTO ARCHITETTONICO arch. MARCO COLONNELLI		
<div><div><div>3288</div><div>MARCO COLONNELLI</div><div>ARCHITETTO</div></div><div>MC Architettura e Design S.r.l. Via Massimo D'Azeglio, n. 37 - 40123 BOLOGNA - ITALIA Tel. 0039.051.0392462 Fax 0039.051.0392464 e-mail: info@marcocolonnelli.it - www.marcocolonnelli.it P.Iva / C.F. 03598631202</div></div>		
LIVELLO DELLA PROGETTAZIONE: <input type="checkbox"/> DEFINITIVO <input type="checkbox"/> ESECUTIVO <input checked="" type="checkbox"/> AS-BUILT <input type="checkbox"/>		
OGGETTO TAVOLA	SCALA 1:100	TAVOLA N. 19
RILIEVO DEGRADO PROSPETTI STATO ATTUALE 1-1 / 2-2 / 3-3	DATA 30/07/2020	ARCH_07
REV. X	DATA X	

INQUADRAMENTO PLANIMETRICO


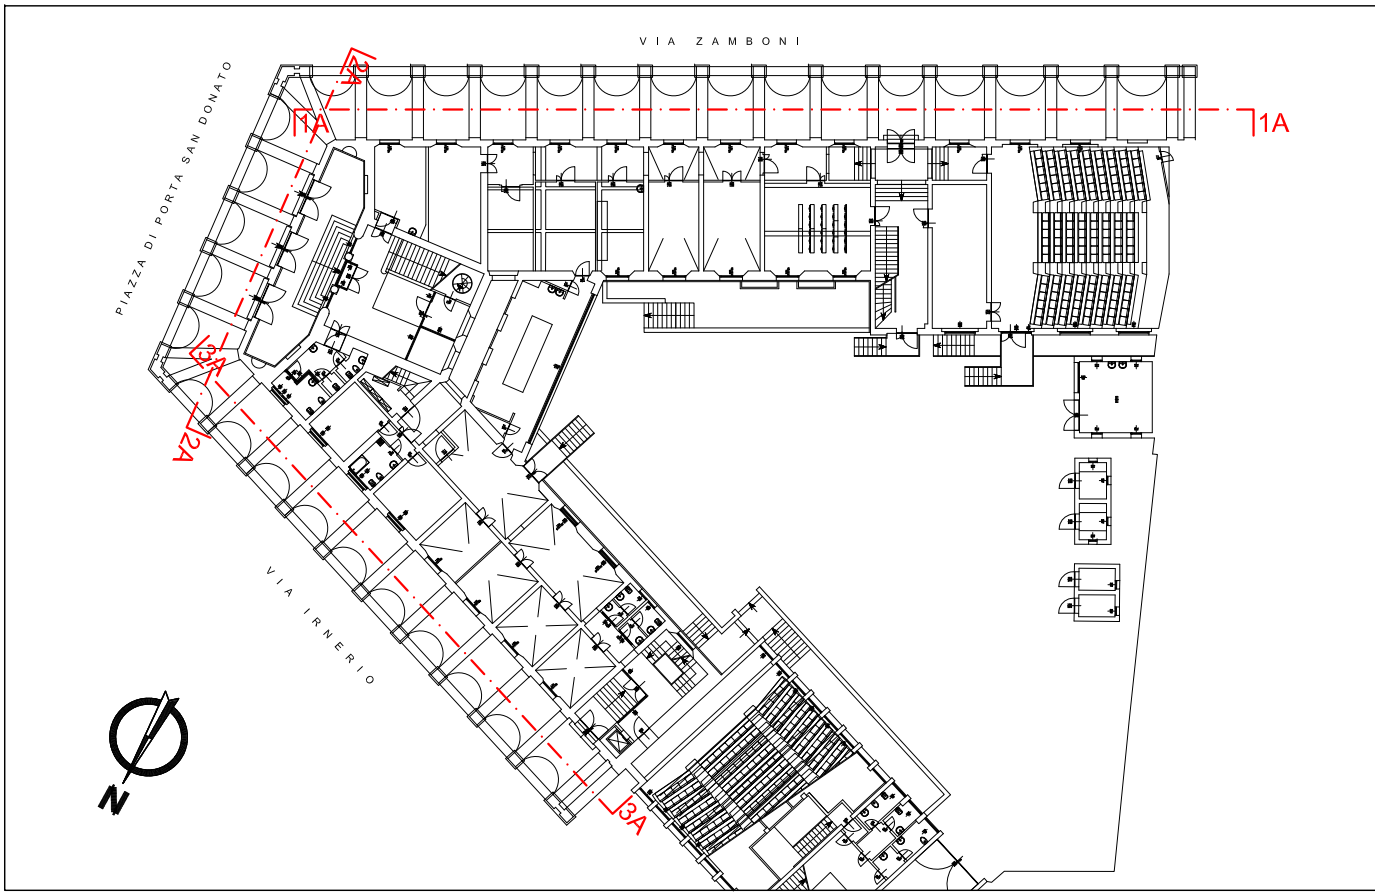


FOTO AEREA



Piazza di Porta S. Donato, 1
Bologna

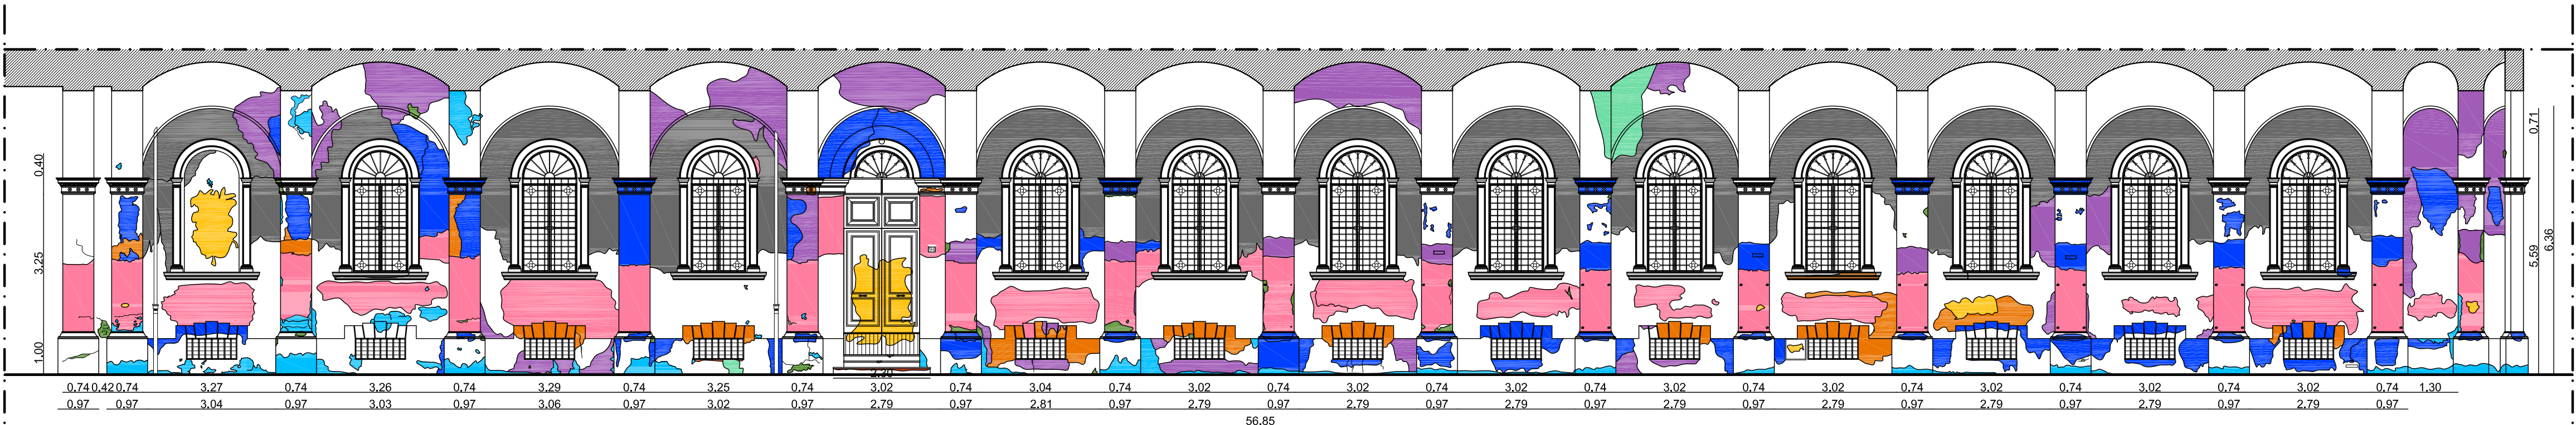

V I A Z A M B O N I




PROSPETTO MURO 1A-1A
VIA ZAMBONI BOLOGNA

LEGENDA TIPOLOGIE DI DEGRADO

- ALTERAZIONE CROMATICA
- MANCANZA
- DISGREGAZIONE
- PELLICOLA
- POLVERIZZAZIONE
- RIGONFIAMENTO - DISTACCO
- MACCHIA
- RISARCITURE E RICOSTRUZIONI
- UMIDITA'
- MOVIMENTI STATICI - LESIONI
- DISTACCO-CADUTA DI MATERIALE
- CROSTA
- EROSIONE

Individuazione delle patologie di degrado rilevate sulla base delle
Raccomandazioni UNI Normal 1/88 "Alterazioni macroscopiche
dei materiali lapidei: lessico"


N.B.: LE AREE CAMPITE CORRISPONDONO ALLE ZONE COLPITE
MAGGIORMENTE DALLA PATOLOGIA DESCRITTA

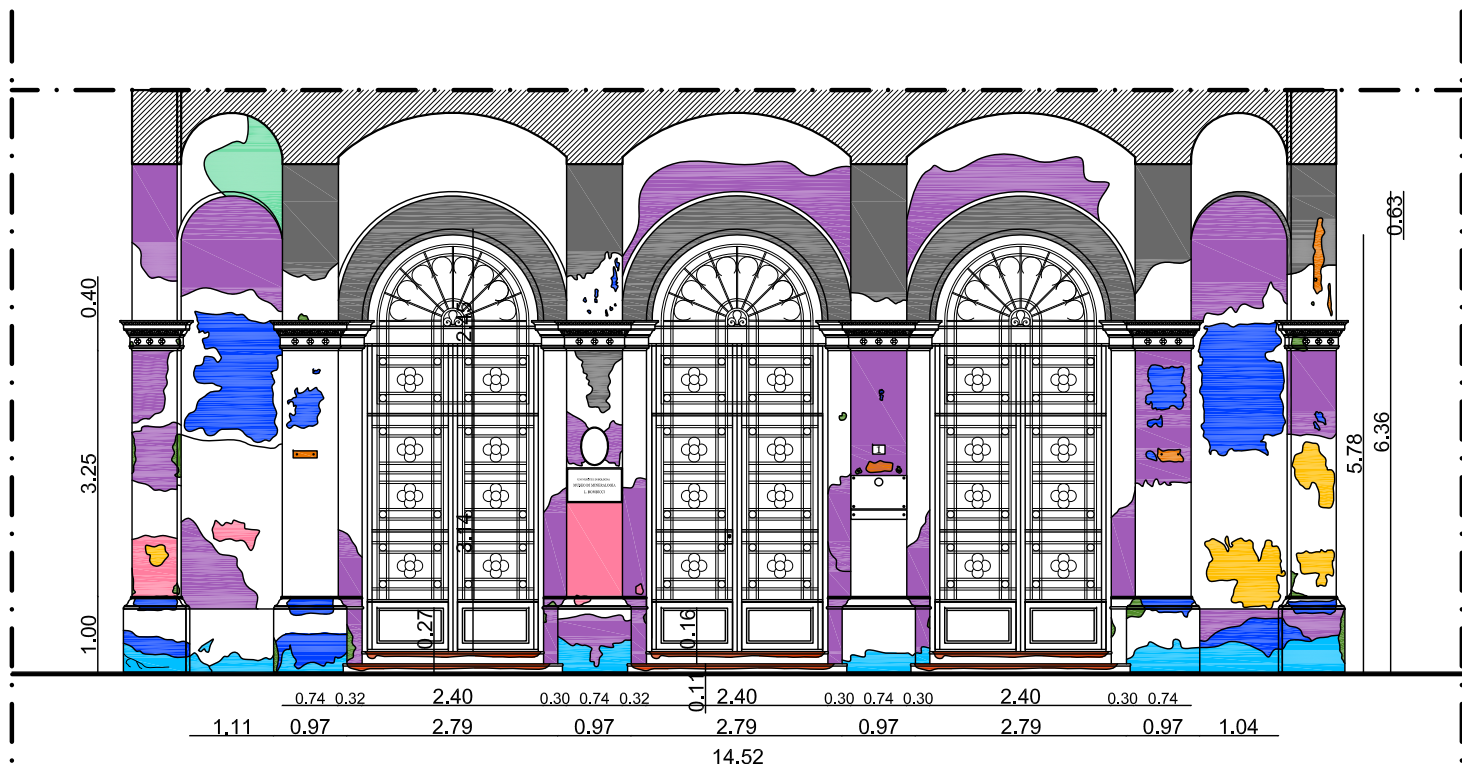

P I A Z Z A D I P O R T A S A N D O N A T O



PROSPETTO MURO 2A-2A
PIAZZA PORTA SAN DONATO BOLOGNA

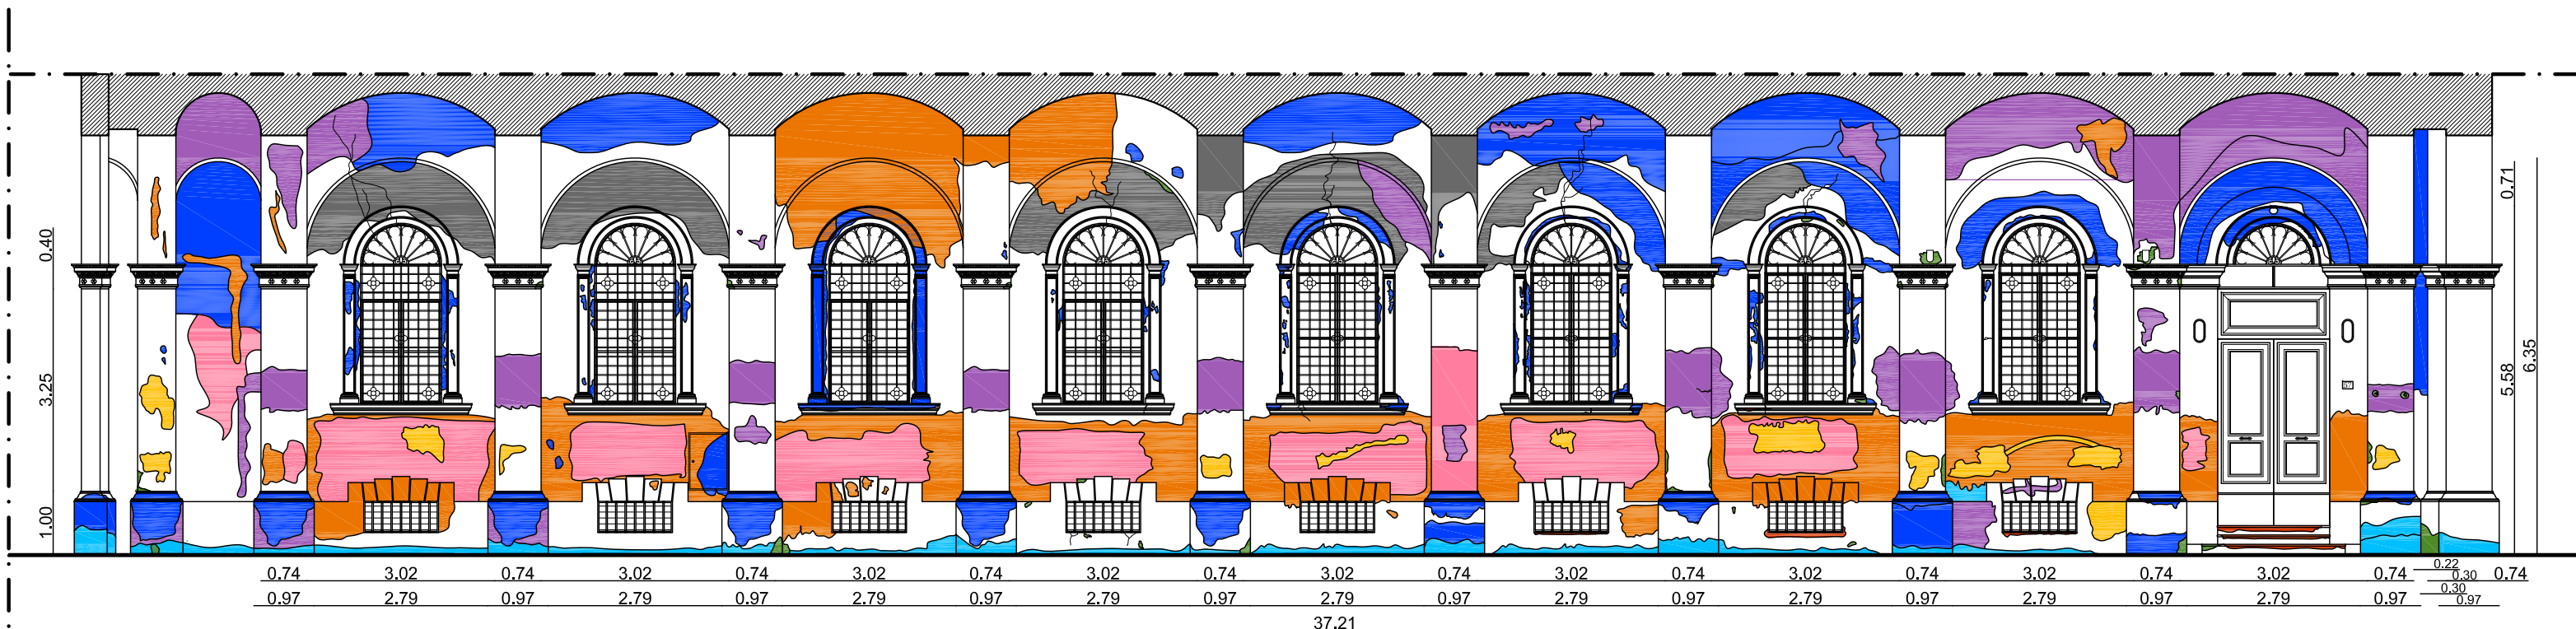

V I A I R N E R I O



PROSPETTO MURO 3A-3A
VIA IRNERIO BOLOGNA

N.B.
IL SEGUENTE PROGETTO HA COME OGGETTO IL RESTAURO E IL
RISANAMENTO CONSERVATIVO DEL SOLO PORTICO E DEGLI ELEMENTI
ARCHITETTONICI E FUNZIONALI AD ESSO APPARTENENTI.