

AREA EDILIZIA E SOSTENIBILITA'

RESTAURO CONSERVATIVO DEL PORTICO ESTERNO
DEL PLESSO SCIENZA DELLA TERRA - MINERALOGIA
PIAZZA DI PORTA S. DONATO,1 - BOLOGNA

PROPRIETA' EDIFICIO UNIVERSITA' DI BOLOGNA		
CODICE EDIFICIO N. 231	TICKET N. 39717	
DIRIGENTE AREA EDILIZIA E SOSTENIBILITA' ing. ANDREA BRASCHI		
RESPONSABILE UNICO DEL PROCEDIMENTO arch. CARMEN CARRERA		
PROFESSIONISTA INCARICATO		
PROGETTO ARCHITETTONICO		arch. MARCO COLONNELLI
MC Architettura e Design S.r.l. Via Massimo D'Azeglio, n. 37 - 40123 BOLOGNA - ITALIA Tel. 0039.051.0392462 Fax 0039.051.0392464 e-mail: info@marcocolonnelli.it - www.marcocolonnelli.it P.Iva / C.f. 03598631202		
LIVELLO DELLA PROGETTAZIONE: <input type="checkbox"/> FATTIBILITA' TECNICA <input type="checkbox"/> ECONOMICA <input type="checkbox"/> DEFINITIVO <input type="checkbox"/> ESECUTIVO <input checked="" type="checkbox"/> AS-BUILT <input type="checkbox"/>		
OGGETTO TAVOLA	SCALA 1:100	TAVOLA N. 21
RILIEVO DEGRADO PAVIMENTAZIONI PORTICI STATO ATTUALE	DATA 30/07/2020	ARCH_09
REV. X	DATA X	

INQUADRAMENTO PLANIMETRICO



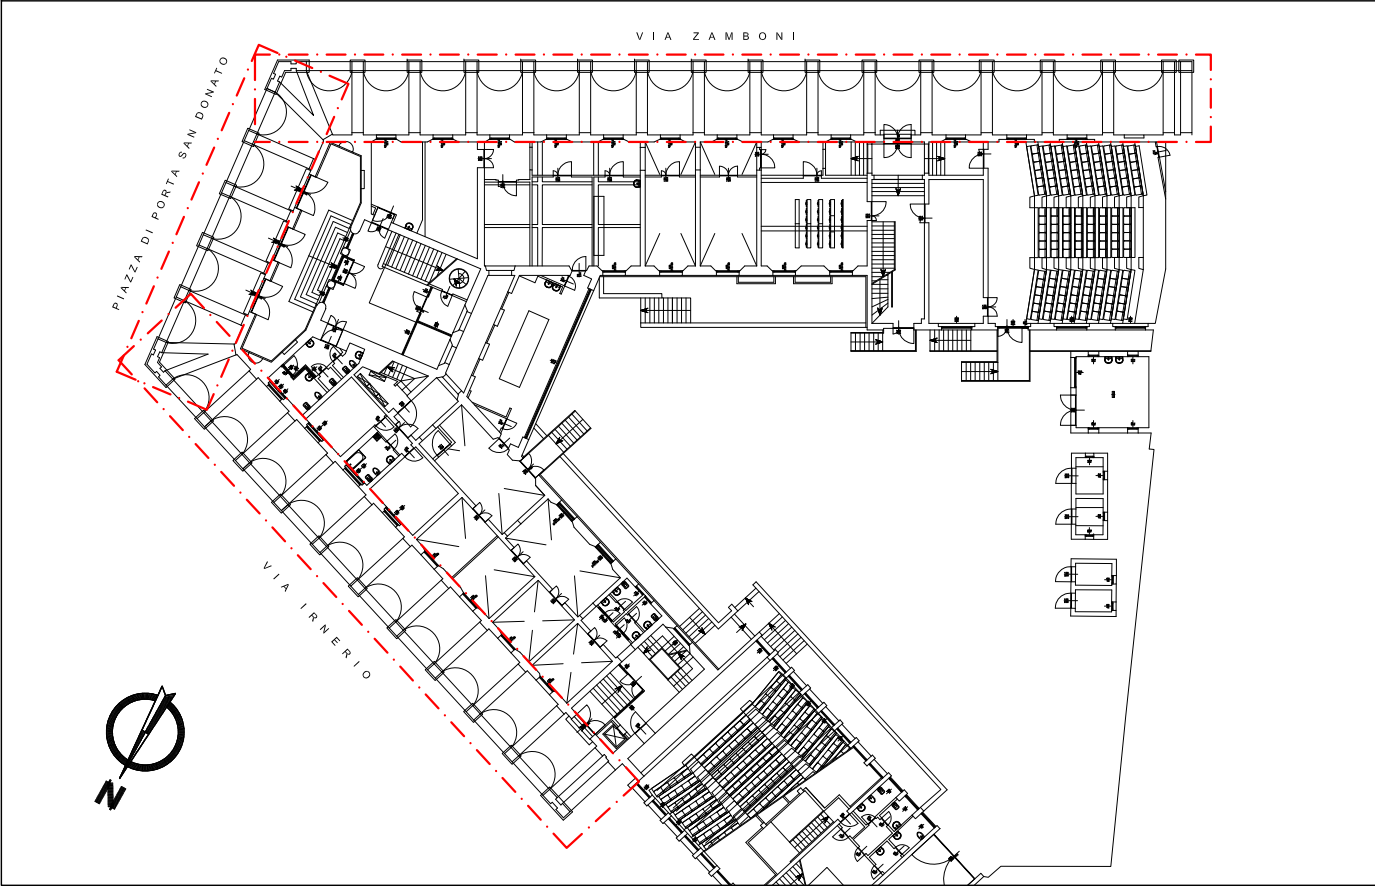


FOTO AEREA

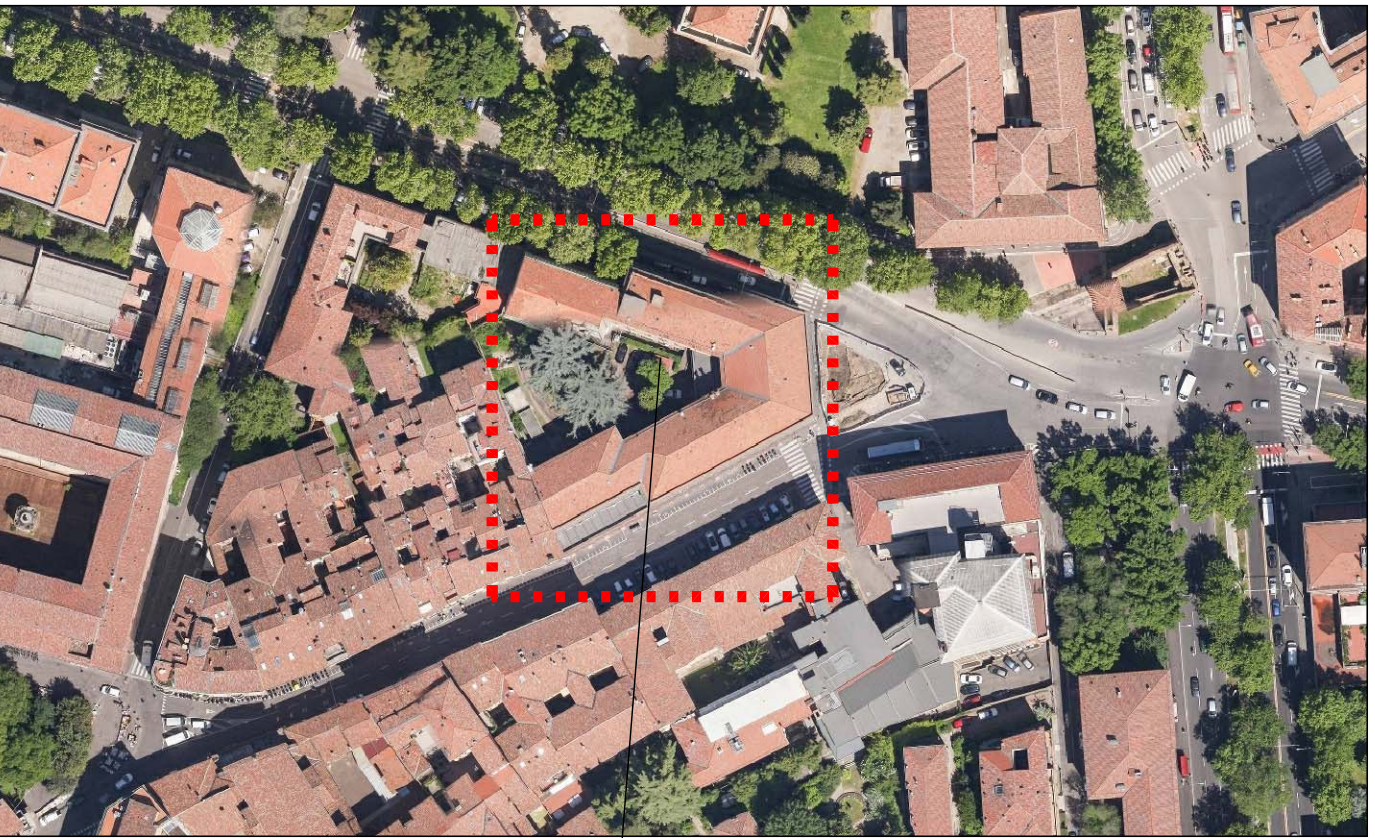


Piazza di Porta S. Donato,1
Bologna

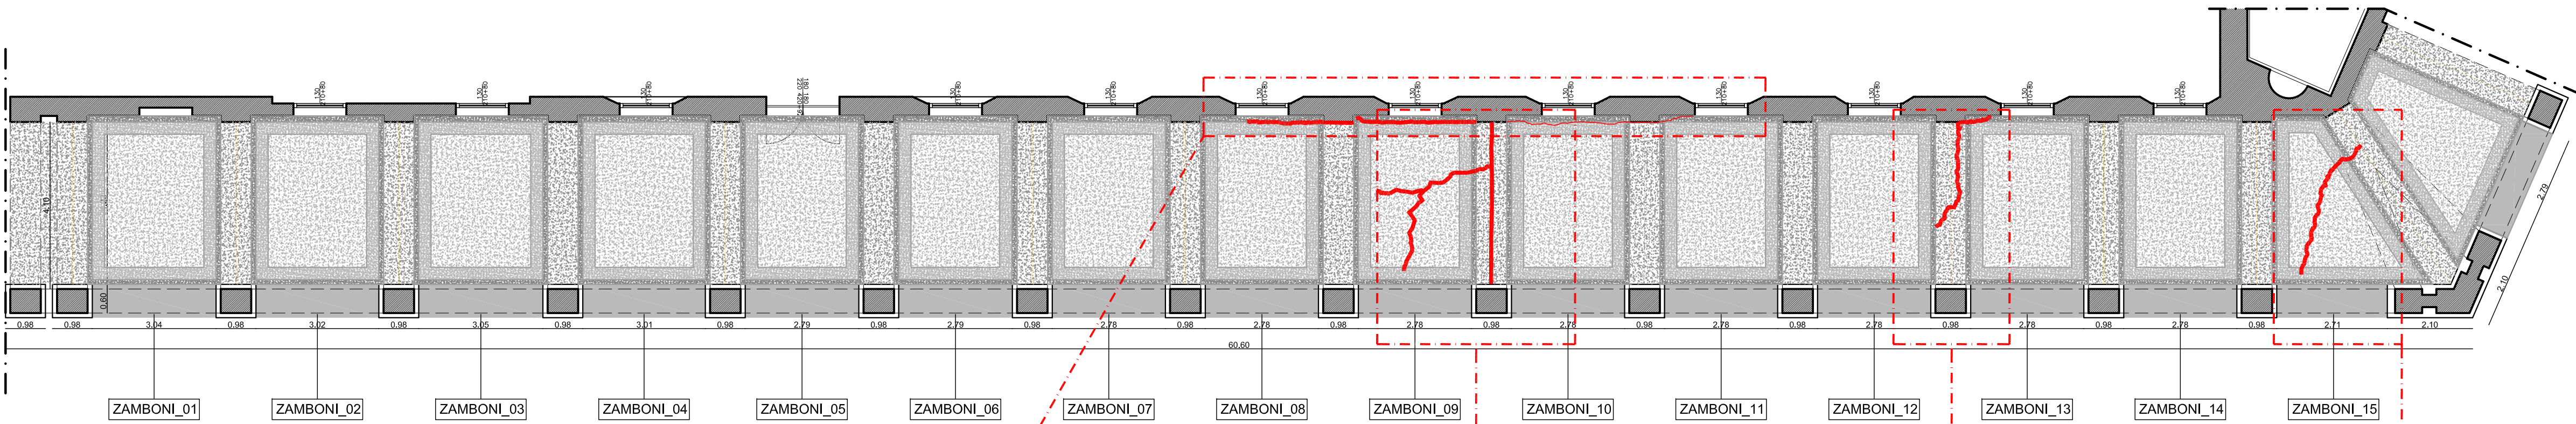

VIA ZAMBONI



immagini relative alle lesioni con distacchi della pavimentazione in corrispondenza della facciata del fabbricato sottoportico in prossimità delle arcate "ZAMBONI_08" e "ZAMBONI_11"

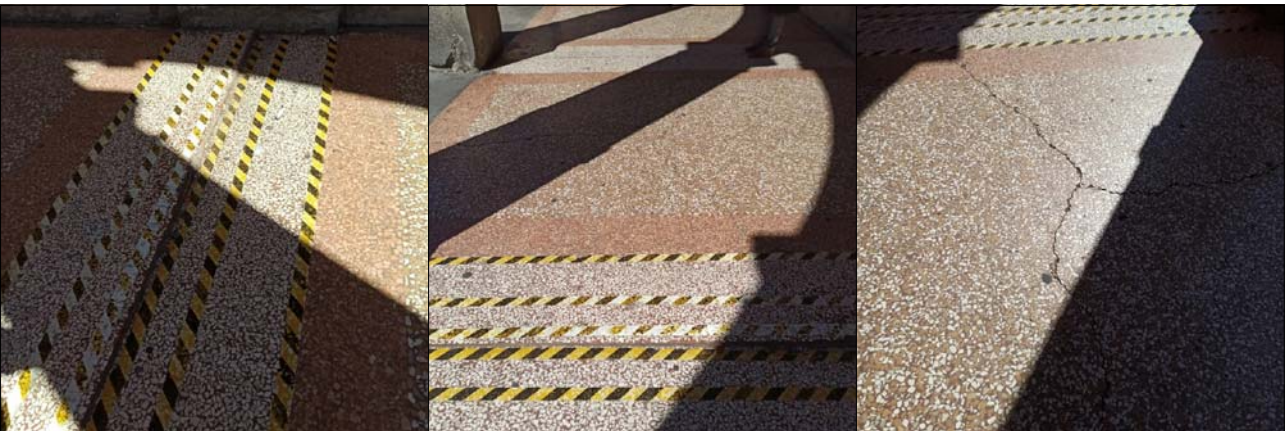

immagini relative alle lesioni e innalzamento della pavimentazione in corrispondenza del portico (ad oggi segnalato con fasce adesive a terra per ovvi motivi di sicurezza pedonale) in prossimità delle arcate "ZAMBONI_09" e "ZAMBONI_10"




immagini relative alle lesioni con distacco della pavimentazione in corrispondenza del portico in prossimità delle arcate "ZAMBONI_12" e "ZAMBONI_13"



immagini relative alle lesioni con distacco della pavimentazione in corrispondenza del portico in prossimità dell'arcata "ZAMBONI_15"

PAVIMENTAZIONE PORTICO
VIA ZAMBONI BOLOGNA

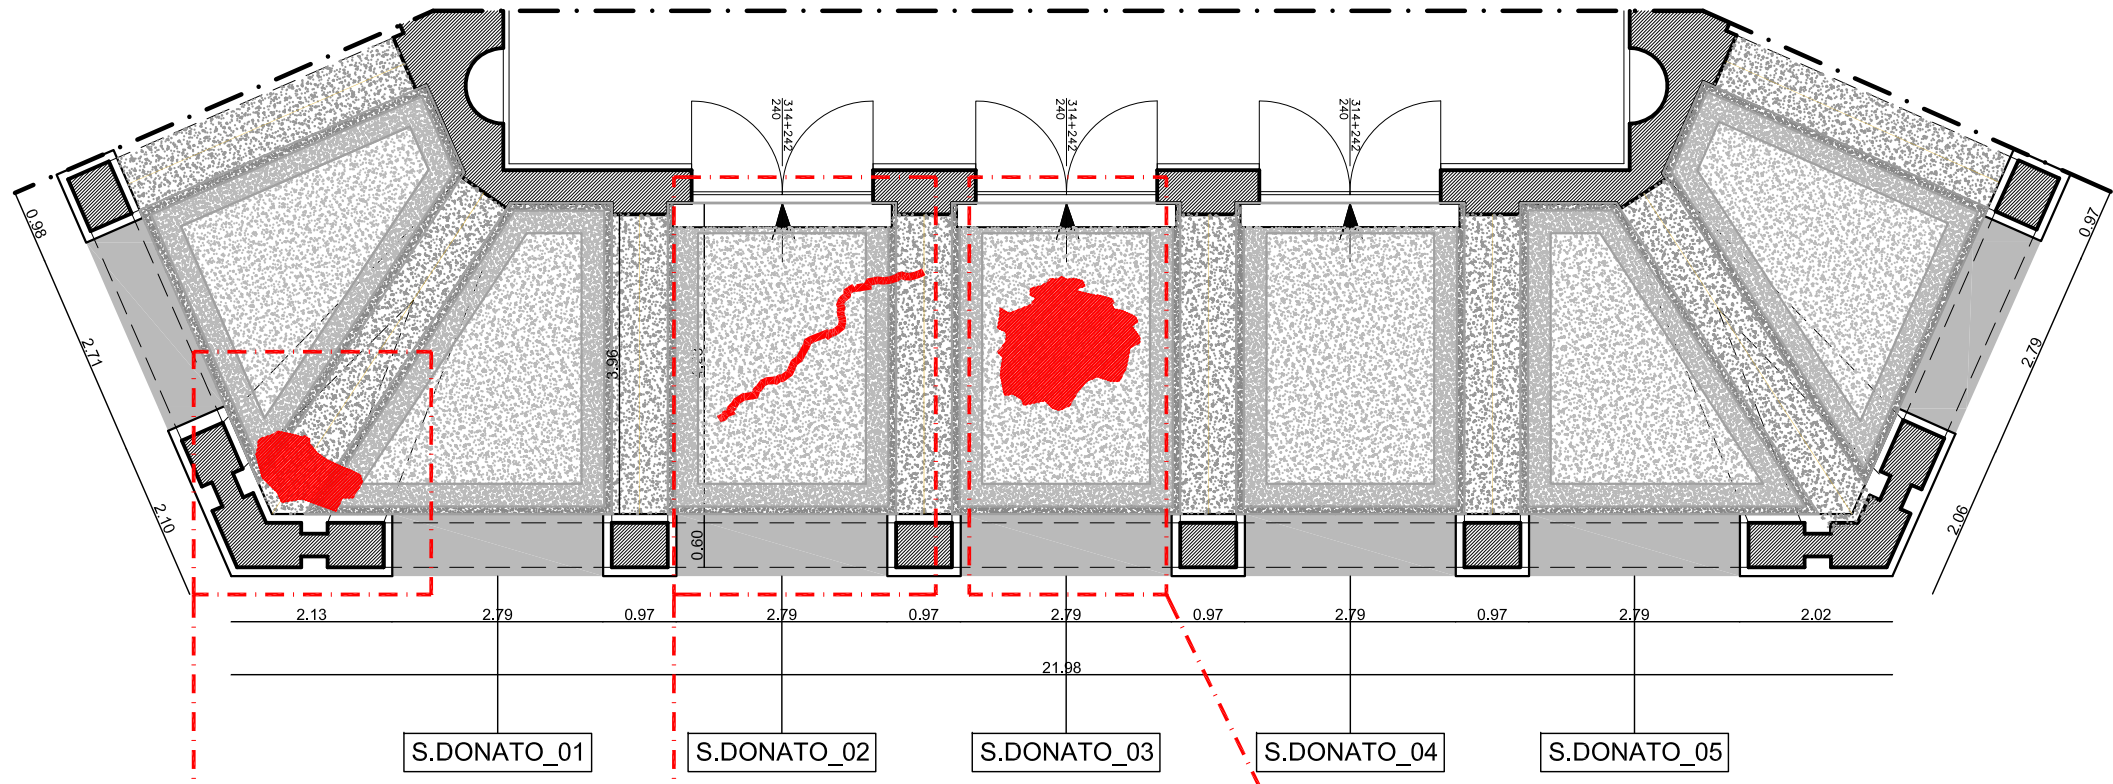

PIAZZA DI PORTA SAN DONATO



immagine relativa alla corrosione di porzione della pavimentazione del portico in prossimità dell'arcata "S. DONATO_01"




immagini relative alle lesioni con distacco della pavimentazione in corrispondenza del portico in prossimità delle arcate "ZAMBONI_12" e "ZAMBONI_13"



immagini relative alle disaggregazione della pavimentazione in corrispondenza del portico in prossimità dell'arcata "S. DONATO_03"

PAVIMENTAZIONE PORTICO
PIAZZA PORTA SAN DONATO BOLOGNA

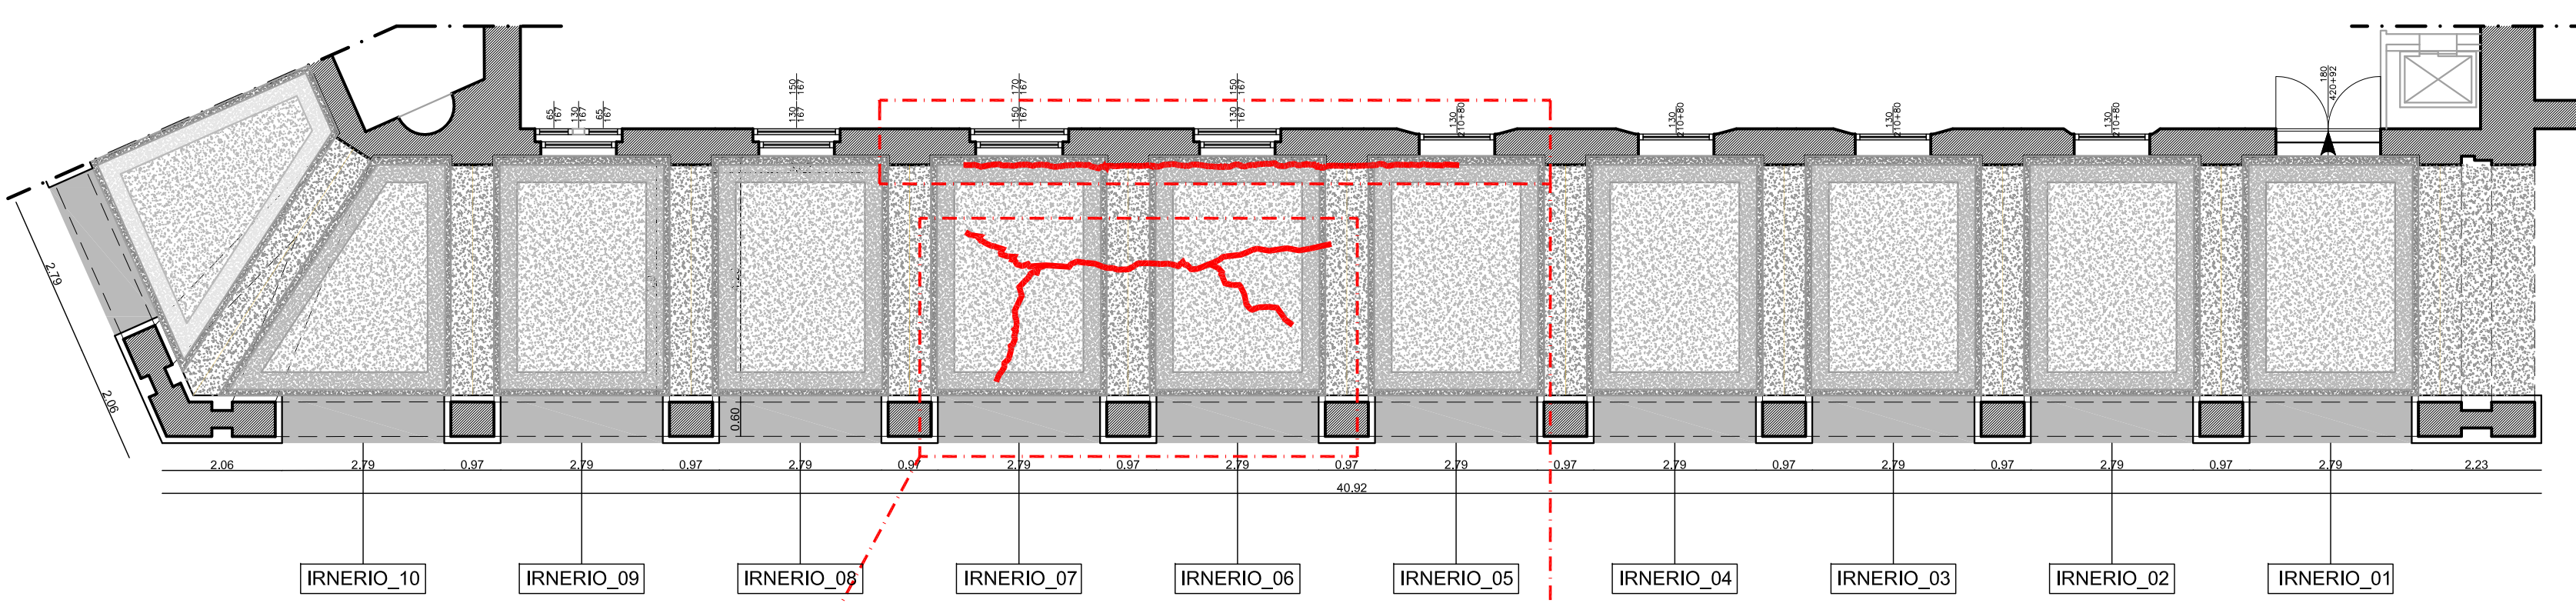

VIA IRNERIO



immagini relative alle lesioni con distacco della pavimentazione in corrispondenza del portico in prossimità delle arcate "IRNERIO_07" e "IRNERIO_06"



immagini relative alle lesioni con distacchi della pavimentazione in corrispondenza della facciata del fabbricato sottoportico in prossimità delle arcate "IRNERIO_05" e "IRNERIO_07"

PAVIMENTAZIONE PORTICO
VIA IRNERIO BOLOGNA

N.B.
IL SEGUENTE PROGETTO HA COME OGGETTO IL RESTAURO E IL RISANAMENTO CONSERVATIVO DEL SOLO PORTICO E DEGLI ELEMENTI ARCHITETTONICI E FUNZIONALI AD ESSO APPARTENENTI.