


PIANTA PIANO SECONDO

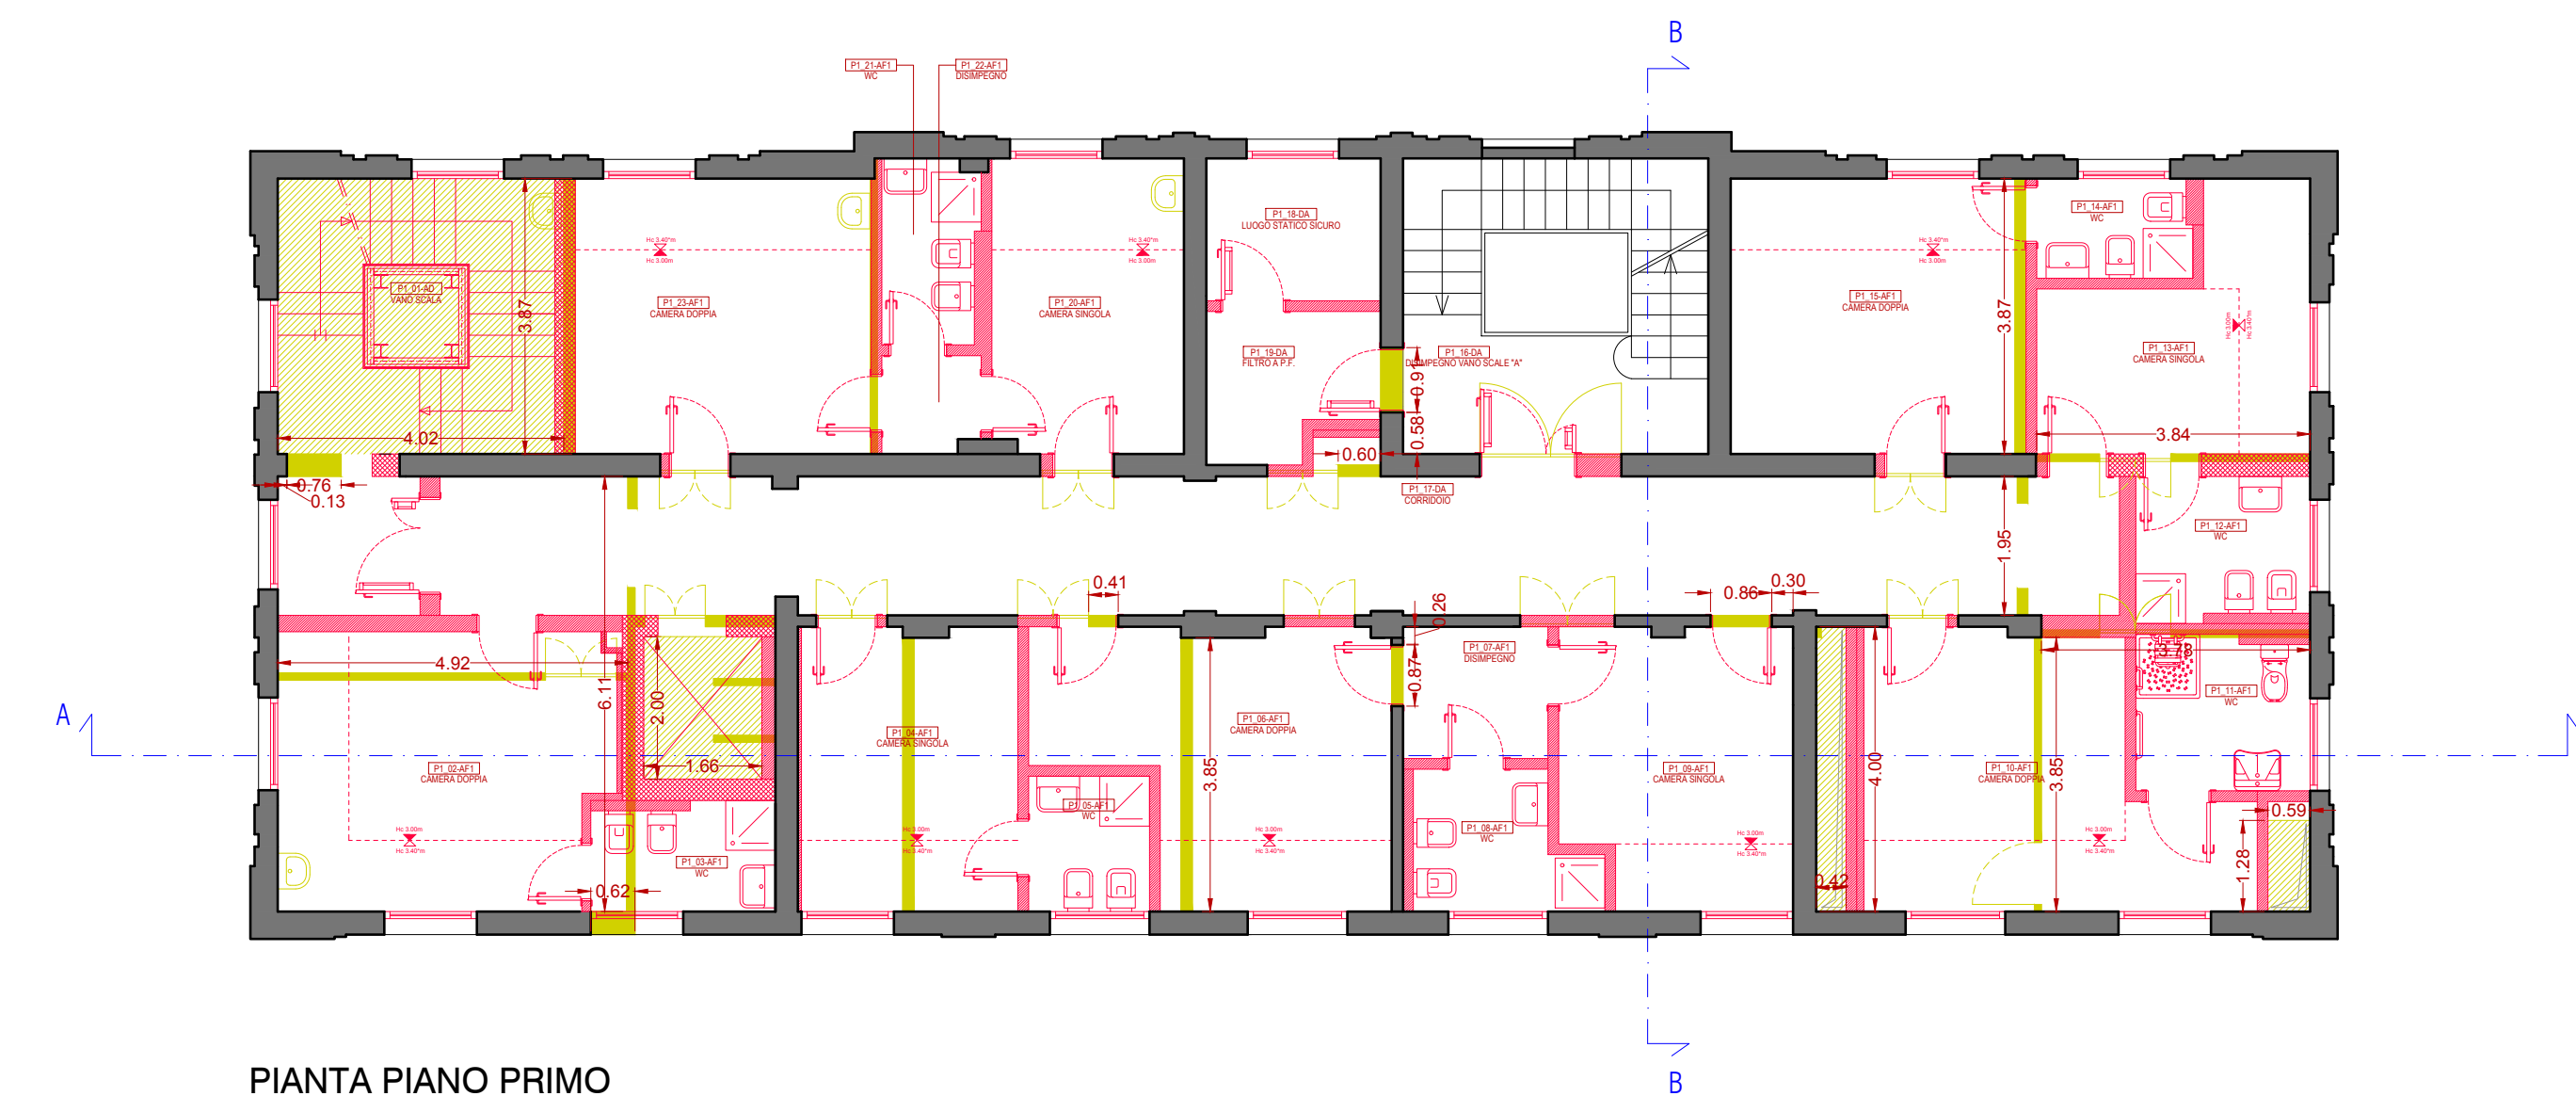

PIANTA PIANO PRIMO


LEGENDA

- DEMOLIZIONI
- COSTRUZIONI
- INALTERATO

PT 15-AD
SALA

PIANO , NUMERO PROGRESSIVO , CODIFICA LOCALE
DESTINAZIONE D'USO


KEYPLAN

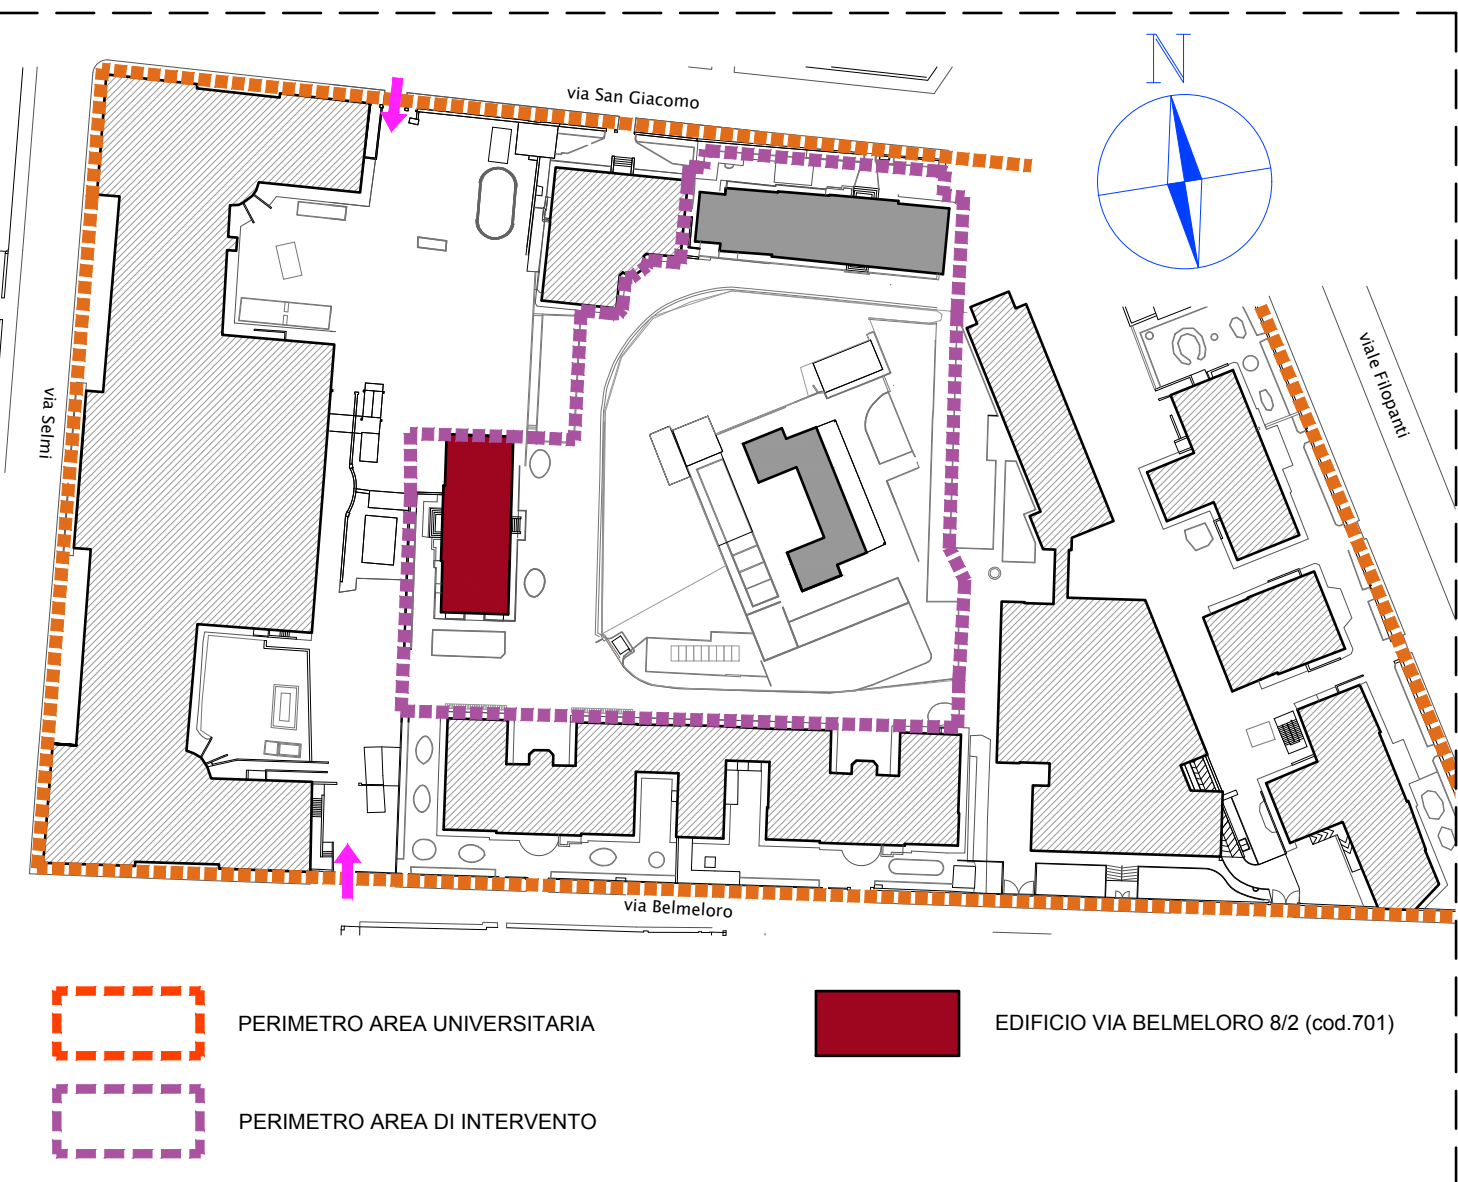

PERIMETRO AREA UNIVERSITARIA

PERIMETRO AREA DI INTERVENTO

EDIFICIO VIA BELMELORO 8/2 (cod. 701)

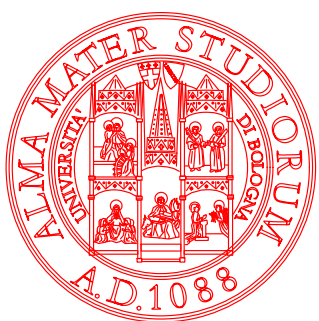

AREA EDILIZIA E LOGISTICA

PROGETTO NUOVO BARICENTRO
REALIZZAZIONE STUDENTATO
E RELATIVI SERVIZI PER GLI STUDENTI
BOLOGNA

sito in via Belmeloro 8/2-8/3 e in via San Giacomo 11

PROPRIETA' EDIFICIO
ALMA MATER STUDIORUM

FABBRICATO N.
701-718-729

TICKET N.
29520

DIRIGENTE AREA EDILIZIA E LOGISTICA
ing. ANDREA BRASCHI

RESPONSABILE UNICO DEL PROCEDIMENTO
arch. MARIA PANDOLFO

PROFESSIONISTI INCARICATI

- | | |
|---|-------------------------------------|
| PROGETTO ARCHITETTONICO | arch. ANNA VECCHI |
| PROGETTO IMPIANTI MECCANICI | per. ind. GIORGIO MORARA |
| PROGETTO IMPIANTI ELETTRICI | per. ind. MARCO MIGANI |
| PROGETTO OPERE STRUTTURALI | ing. GIORGIA PREDARI |
| COORDINATORE PER LA SICUREZZA
IN FASE DI PROGETTAZIONE | geom. DINA UCCELLI |
| ASSISTENZA TECNICA
PER ELABORAZIONI GRAFICHE | MAIN MANAGEMENT E
INGEGNERIA SRL |

LIVELLO DELLA PROGETTAZIONE: PRELIMINARE ☐ DEFINITIVO ☐ ESECUTIVO ☒ AS-BUILT ☐

OGGETTO TAVOLA
ELABORATI ARCHITETTONICI
STATO COMPARATO:
PIANO PRIMO E SECONDO

SCALA 1:100
DATA 18/10/2019
REV 01 DATA Feb. 2020

TAVOLA N°
AR_701_12.02