


PIANTA PIANO TERRA

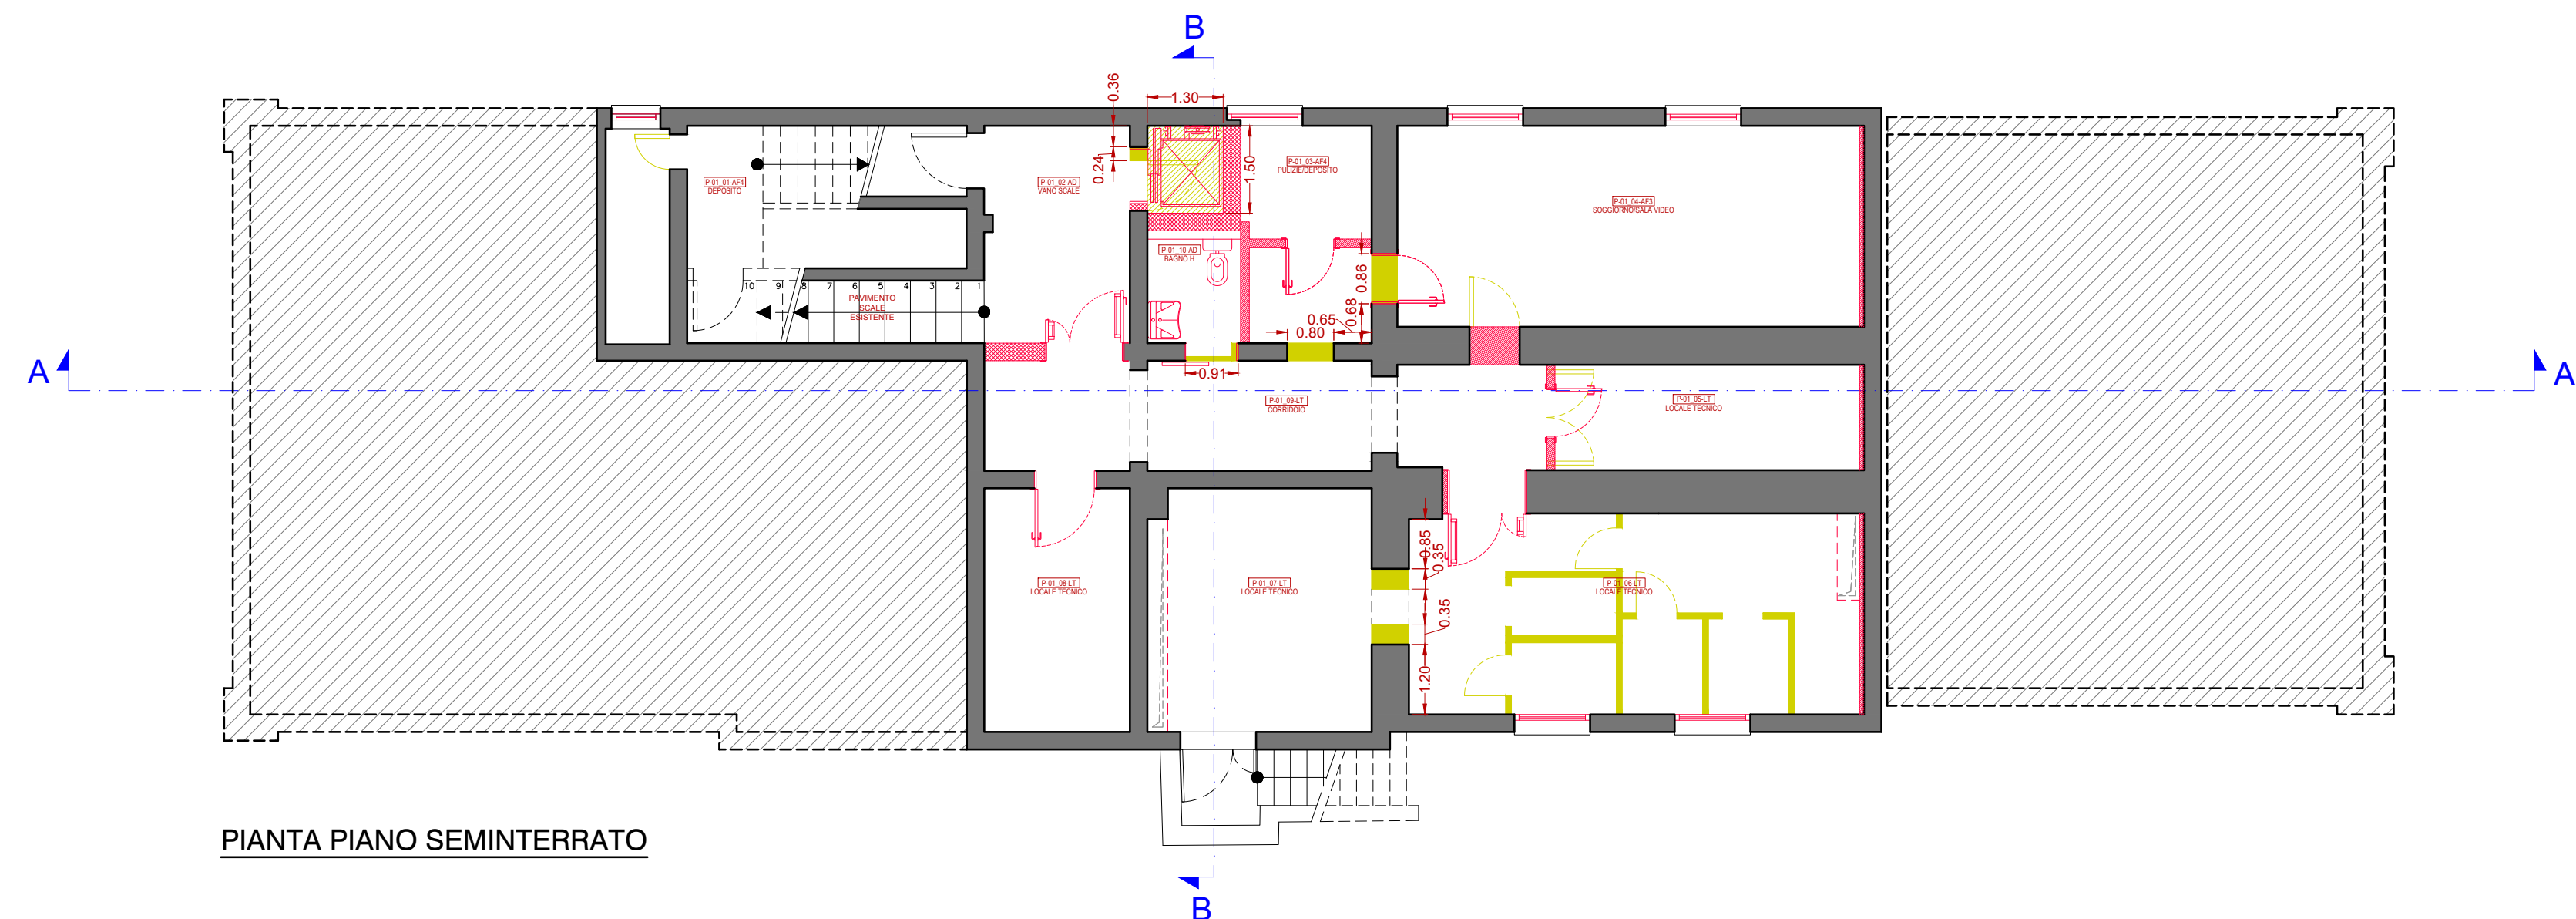


PIANTA PIANO SEMINTERRATO

LEGENDA

- DEMOLIZIONI
- CONSTRUZIONI
- INALTERATO
- PT 15-AD
SALA
- PIANO , NUMERO PROGRESSIVO , CODIFICA LOCALE
DESTINAZIONE D'USO

KEYPLAN

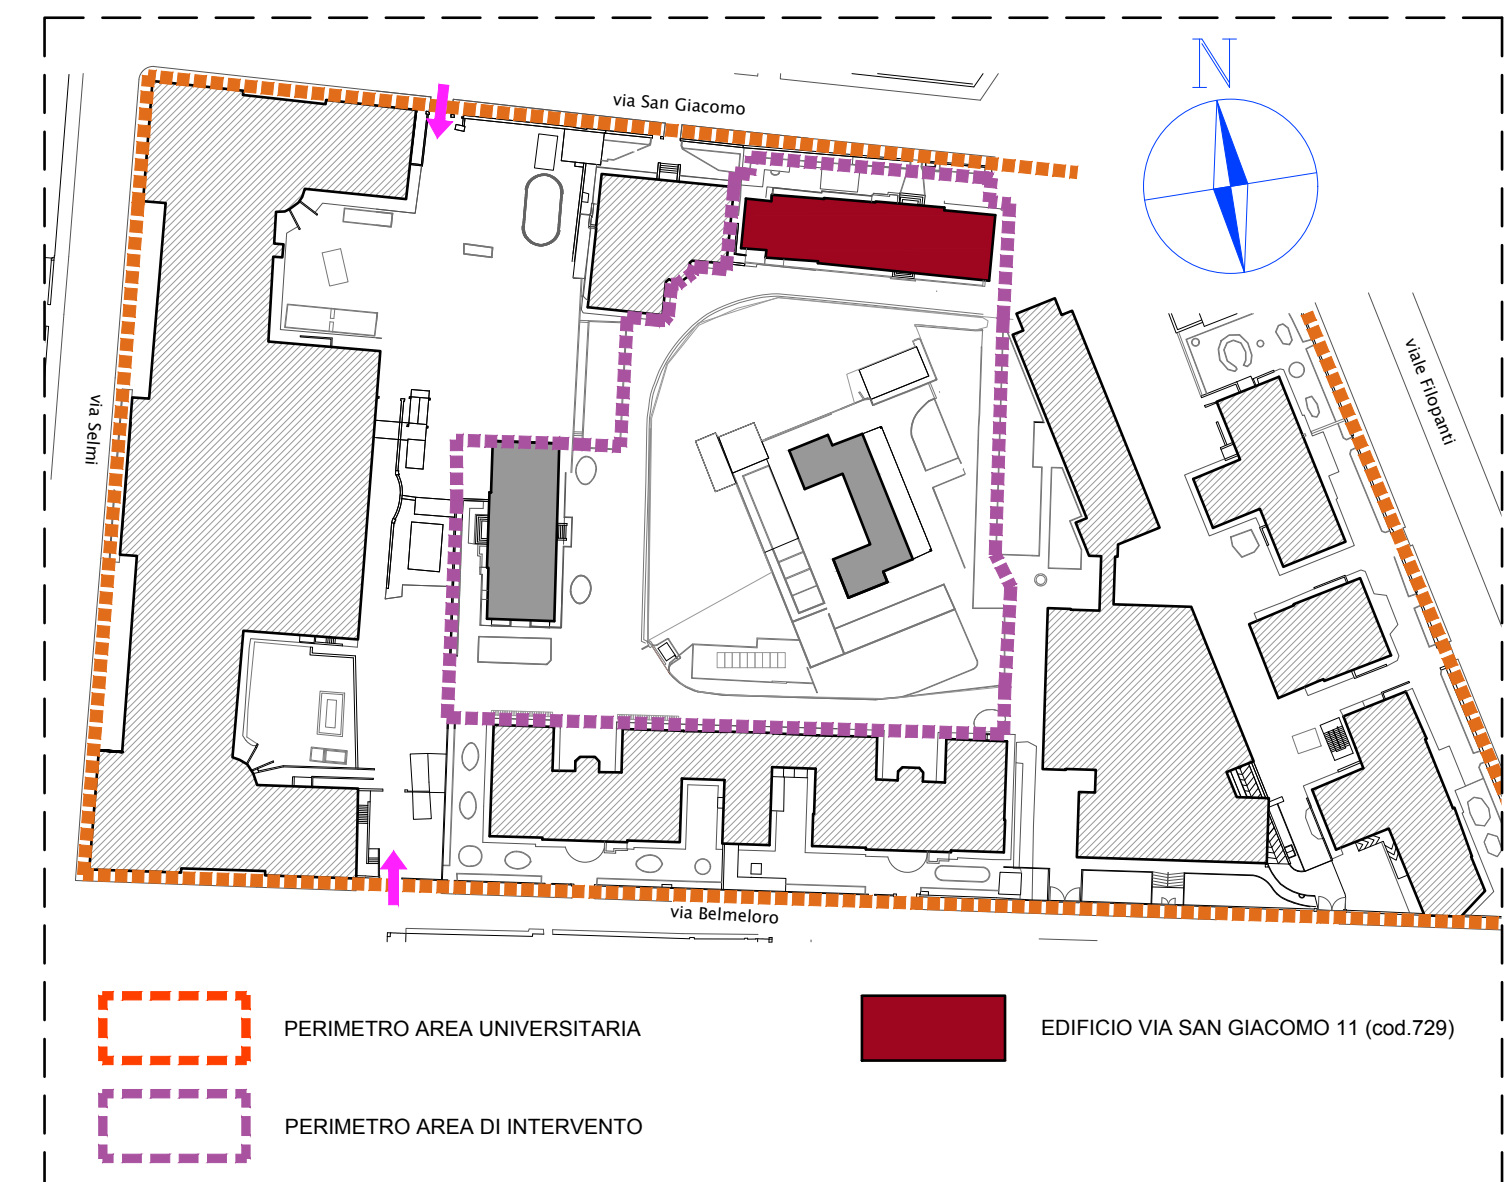

AREA EDILIZIA E LOGISTICA

PROGETTO NUOVO BARICENTRO REALIZZAZIONE STUDENTATO E RELATIVI SERVIZI PER GLI STUDENTI BOLOGNA

sito in via Belmeloro 8/2-8/3 e in via San Giacomo 11

PROPRIETA' EDIFICIO
ALMA MATER STUDIORUM

FABBRICATO N.
701-718-729

TICKET N.
29520

DIRIGENTE AREA EDILIZIA E LOGISTICA
ing. ANDREA BRASCHI

RESPONSABILE UNICO DEL PROCEDIMENTO
arch. MARIA PANDOLFO

PROFESSIONISTI INCARICATI

- PROGETTO ARCHITETTONICO arch. ANNA VECCHI
- PROGETTO IMPIANTI MECCANICI per. ind. GIORGIO MORARA
- PROGETTO IMPIANTI ELETTRICI per. ind. MARCO MIGANI
- PROGETTO OPERE STRUTTURALI ing. GIORGIA PREDARI
- COORDINATORE PER LA SICUREZZA
IN FASE DI PROGETTAZIONE geom. DINA UCCELLI
- ASSISTENZA TECNICA
PER ELABORAZIONI GRAFICHE MAIN MANEAGEMENT E
INGEGNERIA SRL

LIVELLO DELLA PROGETTAZIONE: PRELIMINARE ☐ DEFINITIVO ☐ ESECUTIVO ☒ AS-BUILT ☐

OGGETTO TAVOLA ELABORATI ARCHITETTONICI STATO COMPARATO:	SCALA 1:100	TAVOLA N°
PIANTA PIANO SEMINTERRATO E PIANO TERRA	DATA 18/10/2019	AR 729_12.01
REV 01	DATA Feb. 2020	