



AREA EDILIZIA E SOSTENIBILITA'

OPERE ACCESSORIE E COMPLEMENTARI ALLA REALIZZAZIONE DELLA TORRE BIOMEDICA - BOLOGNA


PROPRIETA'		
AZIENDA OSPEDALIERO-UNIVERSITARIA DI BOLOGNA POLICLINICO SANT'ORSOLA - MALPIGHI		
FABBRICATO N. 6464	CUP J38C20000060005	TICKET N. 41263
DIRIGENTE AREA EDILIZIA E SOSTENIBILITA' Ing. Andrea BRASCHI		RESPONSABILE UNICO DEL PROCEDIMENTO Arch. Carmen CARRERA

SUPPORTO AL RUP	Geom. Claudio ROSO
PROGETTO ARCHITETTONICO	Arch. Sergio CARIANI
PROGETTO IMPIANTI MECCANICI	Ing. Ilir SHEHU
PROGETTO IMPIANTI ELETTRICI	P.I. Marco MIGANI
PROGETTO STRUTTURALE	Ing. Andrea GNUDI
PROGETTO SICUREZZA	Arch. Sergio CARIANI

APPROVAZIONI :
PROGR. TRIEN. 2020/2022 MODIFICATO E APPROVATO DAL C.d.A. del 26.01.2021
ACCORDO EX ART. 15 LEGGE 241/90 PER LA COSTRUZIONE E GESTIONE DELLA TORRE BIOMEDICA DEL 30.09.2019

LIVELLO DELLA PROGETTAZIONE:	PRELIMINARE <input type="checkbox"/> DEFINITIVO <input type="checkbox"/> ESECUTIVO <input checked="" type="checkbox"/> AS-BUILT <input type="checkbox"/>
OGGETTO TAVOLA: PIANTA PIANO TERRA TAVOLA COMPARATIVA	SCALA: 1:100 DATA: MARZO 2021 REV. 0 DATA
TAVOLA N°: ARCH-15	



ARCH-15_rnd0-piano-0-PROG.dwg

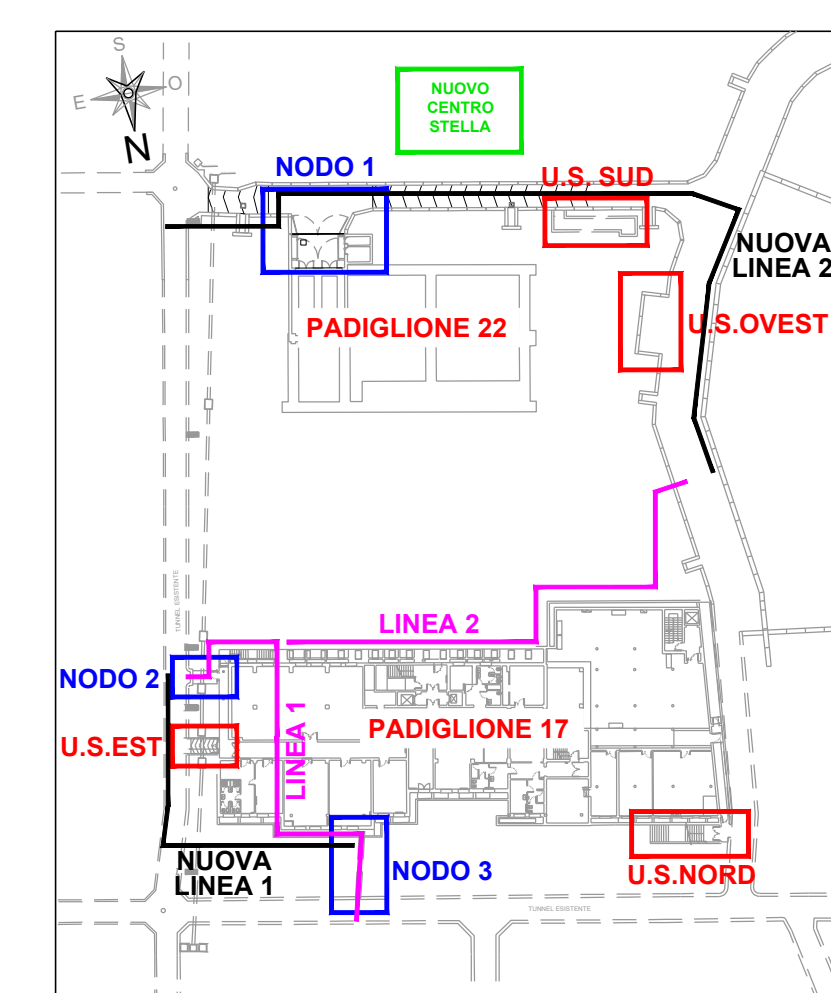

PIANTA CHIAVE INTERVENTI

LEGENDA TAVOLE COMPARATIVE - PIANTE	
	STATO DI PROGETTO (PRESENTI APPALTO)
	PADIGLIONI OGGETTO DI DEMOLIZIONE (STATO DI FATTO)

LEGENDA	
	PALIFICATE DI PROGETTO
	ELEMENTI STRUTTURALI RESIDUI SUCCESSIVI ALLA DEMOLIZIONE DEL PADIGLIONE 17
	MURO DI CONTENIMENTO TERRA A FILO DEL TUNNEL OVEST ESISTENTE (PIANO STRADALE)
	POSIZIONAMENTO RECINZIONE DI CANTIERE AL TERMINE DELLE LAVORAZIONI (PIANTA PIANO TERRA)

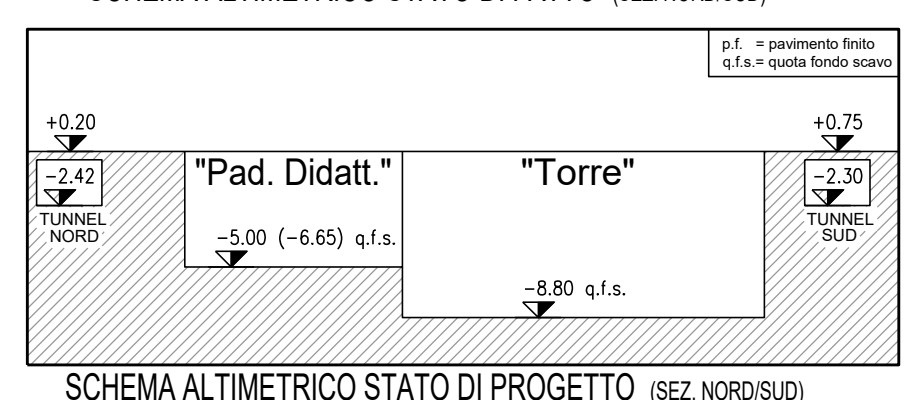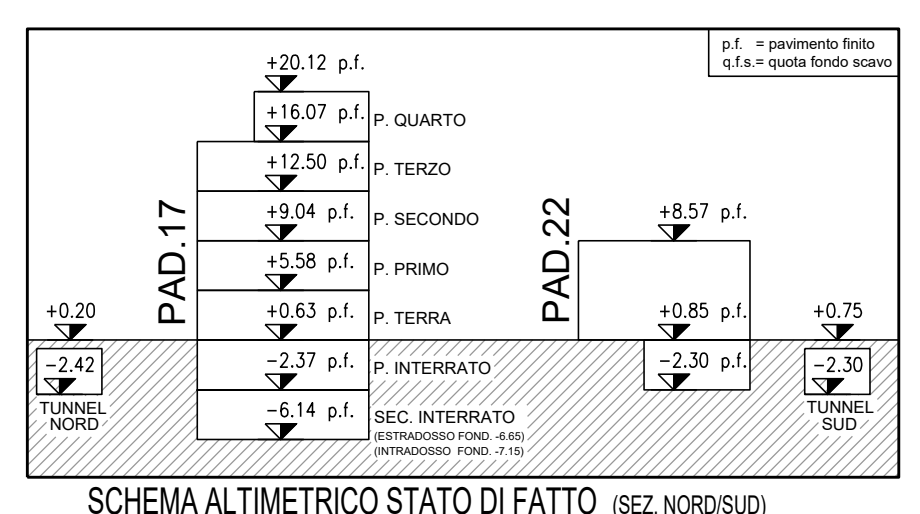

NOTA:
LA QUOTA ALTIMETRICA +0.00 CORRISPONDE AL PIANO TERRA DEL LIMITROFO PADIGLIONE 23.

