




Planimetria Generale Piano Primo    rapporto 1:200

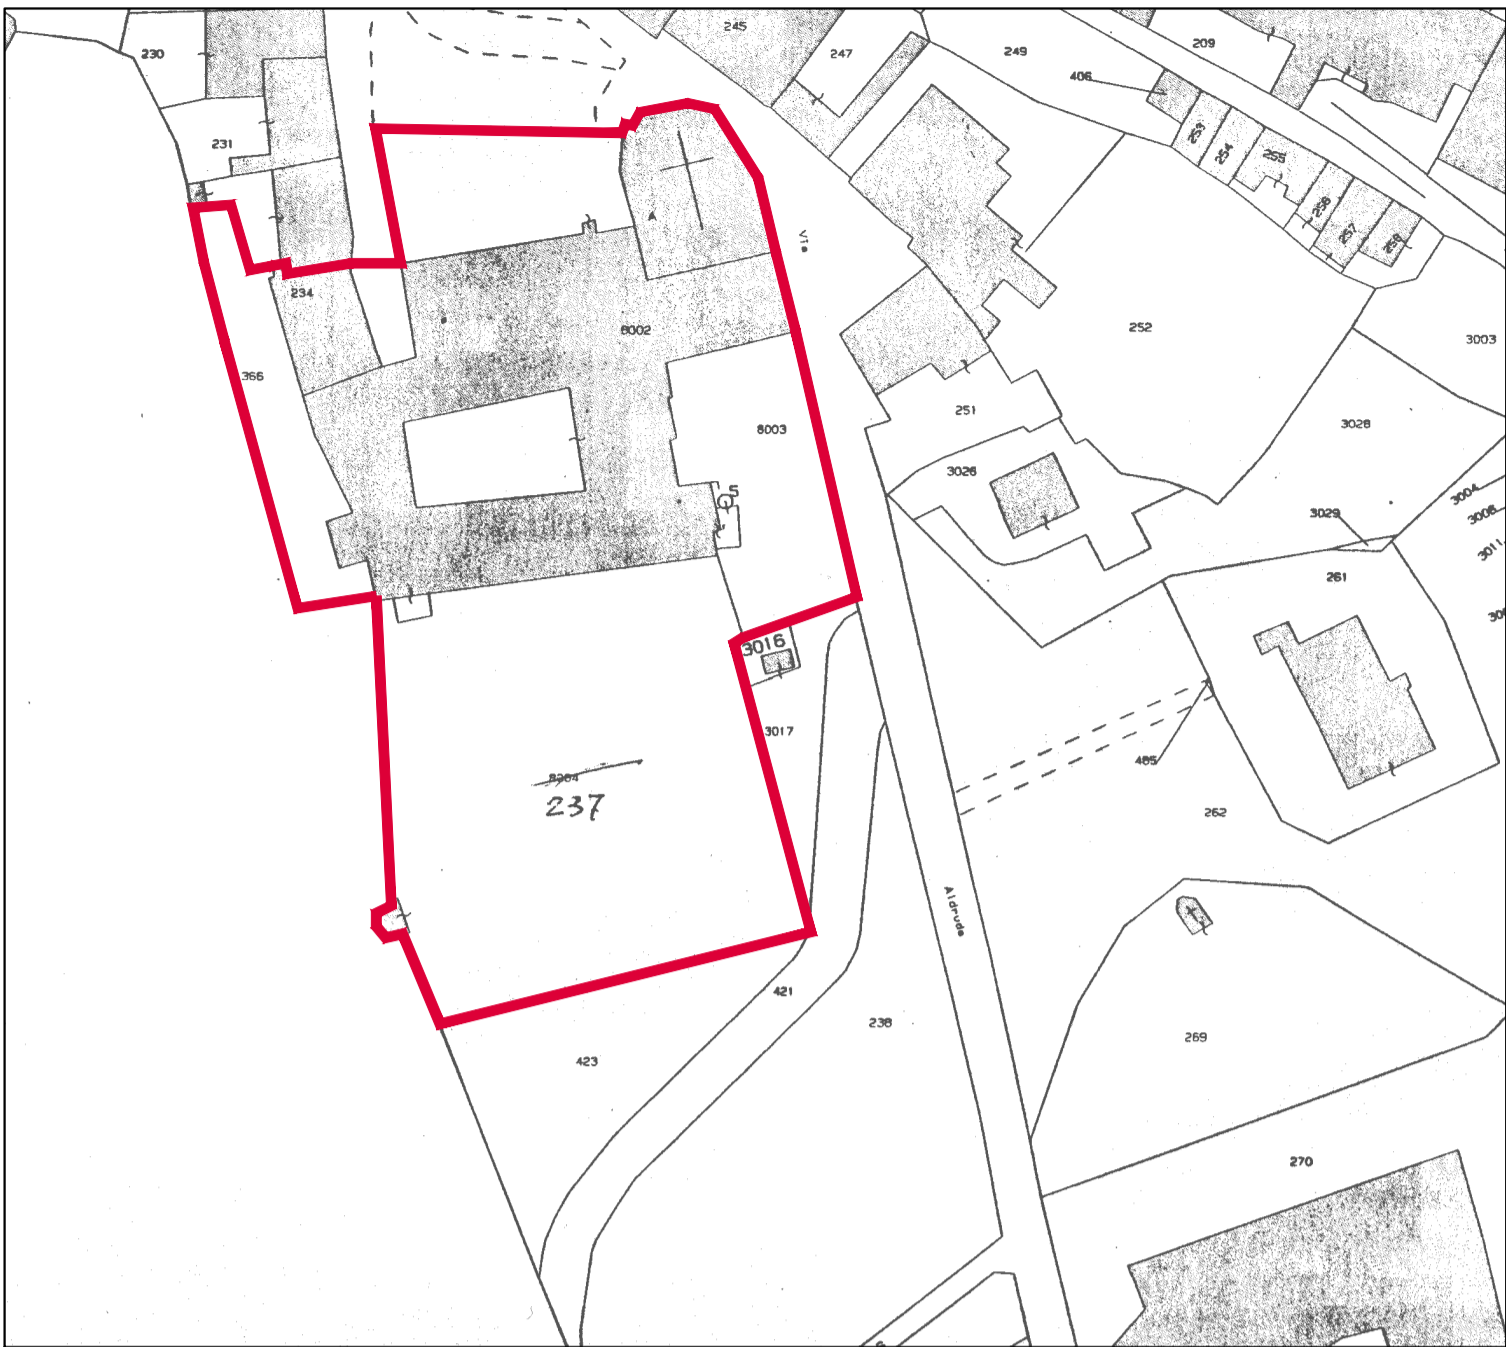

Estratto Catastale - rapporto 1:1000

Comune di Bertinoro  
Foglio n. 49  
Mappale n. 234, 237, 8002, 8003

LEGENDA

PERIMETRO AREA DI INTERVENTO

AREE NON OGGETTO DI INTERVENTO

AREA EDILIZIA E SOSTENIBILITA'

Lavori di restauro e risanamento conservativo  
complesso Rocca di Bertinoro, ex seminario  
vescovile via Frangipane n 2. Bertinoro (FC)  
**CUP J64H16001090005**

PROPRIETA' EDIFICIO SEMINARIO VESCOVILE DI BERTINORO		
CODICE EDIFICIO N. 361	CODICE PROGETTO (PAL) N. 29505	TICKET N. 29505
DIRIGENTE AREA EDILIZIA E LOGISTICA Dott.ssa Evarita D'Archivio		
RESPONSABILE UNICO DEL PROCEDIMENTO Ing. Claudio Gentili		DIRETTORE DEI LAVORI Arch. Rossella Tassinati
PROFESSIONISTI INCARICATI		
PROGETTO ARCHITETTONICO		Arch. Roberto Pistolesi
PROGETTO IMPIANTI MECCANICI		Ing. Gianni Bandini
PROGETTO IMPIANTI ELETTRICI		Ing. Gianni Bandini
PROGETTO OPERE STRUTTURALI		Ing. Gianni Bandini
COORDINATORE PER LA SICUREZZA IN FASE DI PROGETTAZIONE		Arch. Roberto Pistolesi
COORDINATORE PER LA SICUREZZA IN FASE DI ESECUZIONE		Arch. Rossella Tassinati
LIVELLO DELLA PROGETTAZIONE: <input type="checkbox"/> PRELIMINARE <input type="checkbox"/> DEFINITIVO <input type="checkbox"/> ESECUTIVO <input checked="" type="checkbox"/> AS-BUILT <input type="checkbox"/>		
OGGETTO TAVOLA  STATO ATTUALE Planimetria Generale Estratto di mappa		<div>SCALA    1:200 - 1:1000</div> <div>DATA</div> <div>REV.    DATA</div> <div>N° PROGRESSIVO ELENCO ELABORATI 04  TAVOLA N° <b>PE-c-AR01</b></div>