




Prospetto - Sezione A-A'    rapporto 1:50



Prospetto - Sezione C-C'    rapporto 1:50

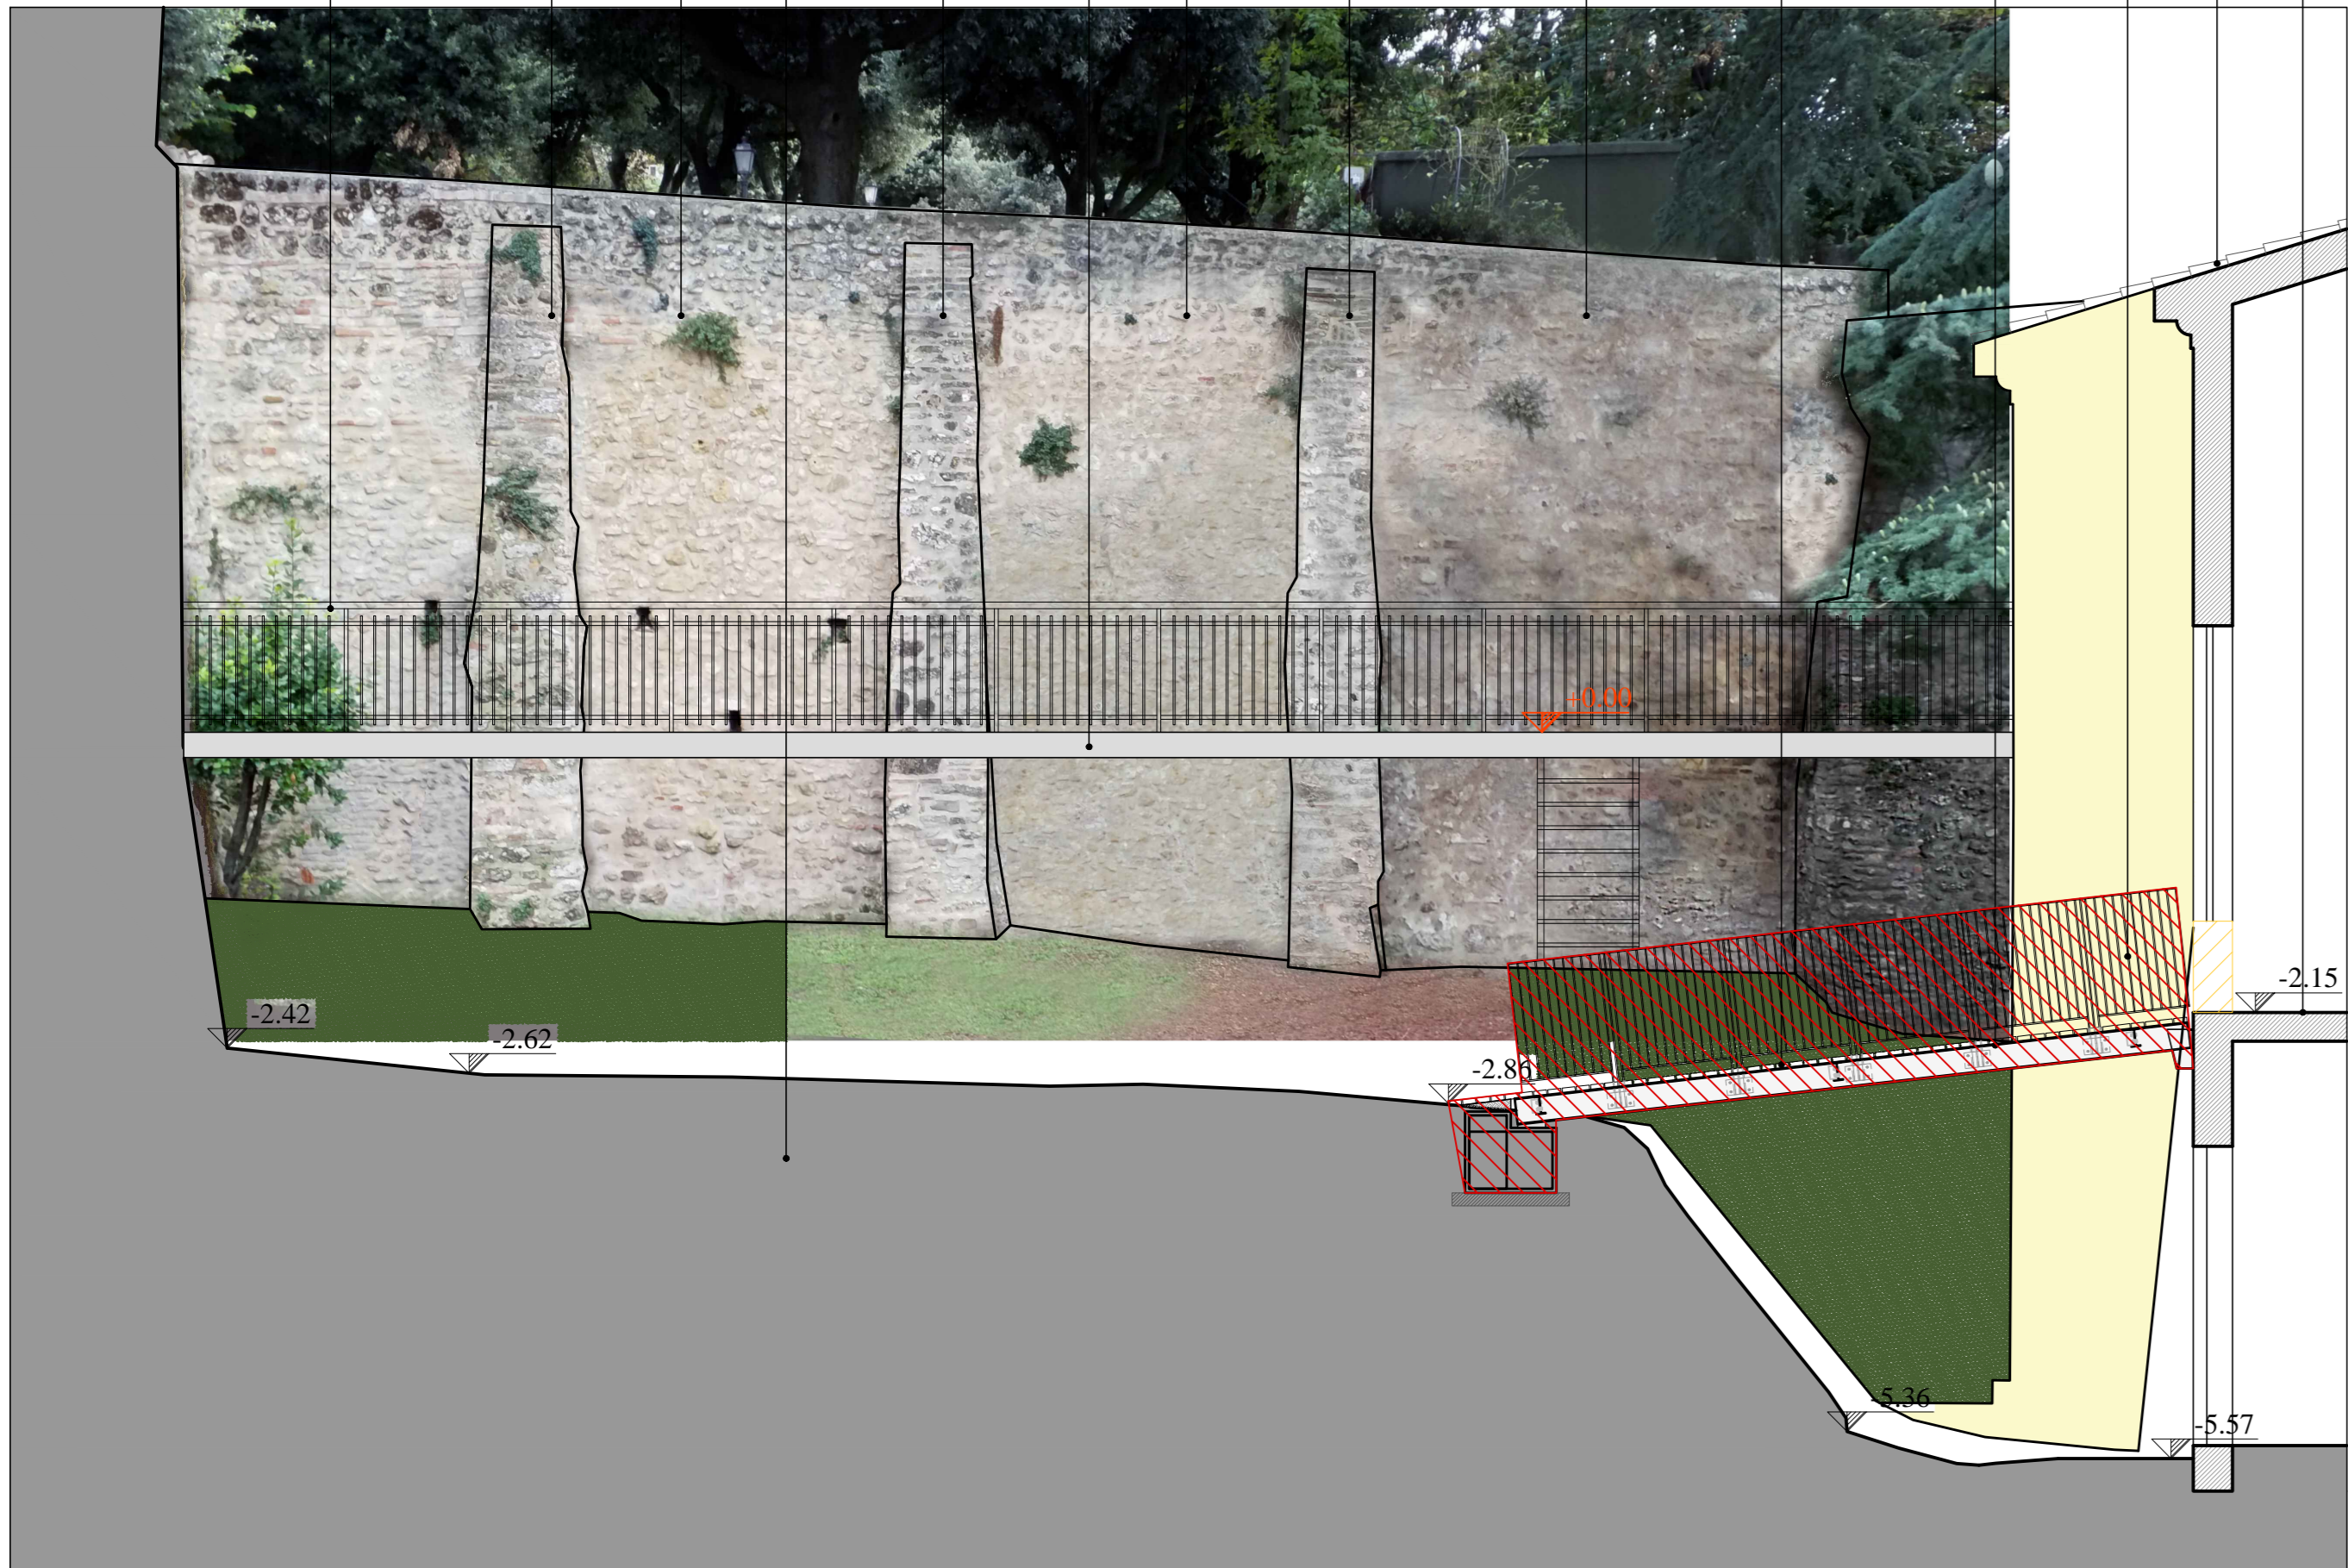

Prospetto - Sezione B-B'    rapporto 1:50



Prospetto - Sezione D-D'    rapporto 1:50



Schema planimetrico di riferimento

<div><div>AREA EDILIZIA E SOSTENIBILITA'</div></div>		
Lavori di restauro e risanamento conservativo complesso Rocca di Bertinoro, ex seminario vescovile via Frangipane n.2, Bertinoro (FC) <b>CUP J64H16001090005</b>		
PROPRIETA' EDIFICIO SEMINARIO VESCOVILE DI BERTINORO		
CODICE EDIFICIO N. 361	CODICE PROGETTO (PAL) N. 29505	TICKET N. 29505
DIRIGENTE AREA EDILIZIA E SOSTENIBILITA' Dott.ssa Evarita D'Archivio		
RESPONSABILE UNICO DEL PROCEDIMENTO Ing. Claudio Gentili		DIRETTORE DEI LAVORI Arch. Rossella Tassinari
PROFESSIONISTI INCARICATI		
PROGETTO ARCHITETTONICO	Arch. Roberto Pistolesi	
PROGETTO IMPIANTI MECCANICI	Ing. Gianni Bandini	
PROGETTO IMPIANTI ELETTRICI	Ing. Gianni Bandini	
PROGETTO OPERE STRUTTURALI	Ing. Gianni Bandini	
COORDINATORE PER LA SICUREZZA IN FASE DI PROGETTAZIONE	Arch. Roberto Pistolesi	
COORDINATORE PER LA SICUREZZA IN FASE DI ESECUZIONE	Arch. Rossella Tassinari	
LIVELLO DELLA PROGETTAZIONE: PRELIMINARE <input type="checkbox"/> DEFINITIVO <input type="checkbox"/> ESECUTIVO <input checked="" type="checkbox"/> AS-BUILT <input type="checkbox"/>		
OGGETTO TRACCIA STATO COMPARATO Prospetti Sezioni A-A', B-B', C-C', D-D'		SCALA 1:50 DATA REV DATA
		N° PROSPETTI/SEZIONI ELABORATI 09 TAVOLA N° <b>PE-c-AR06</b>