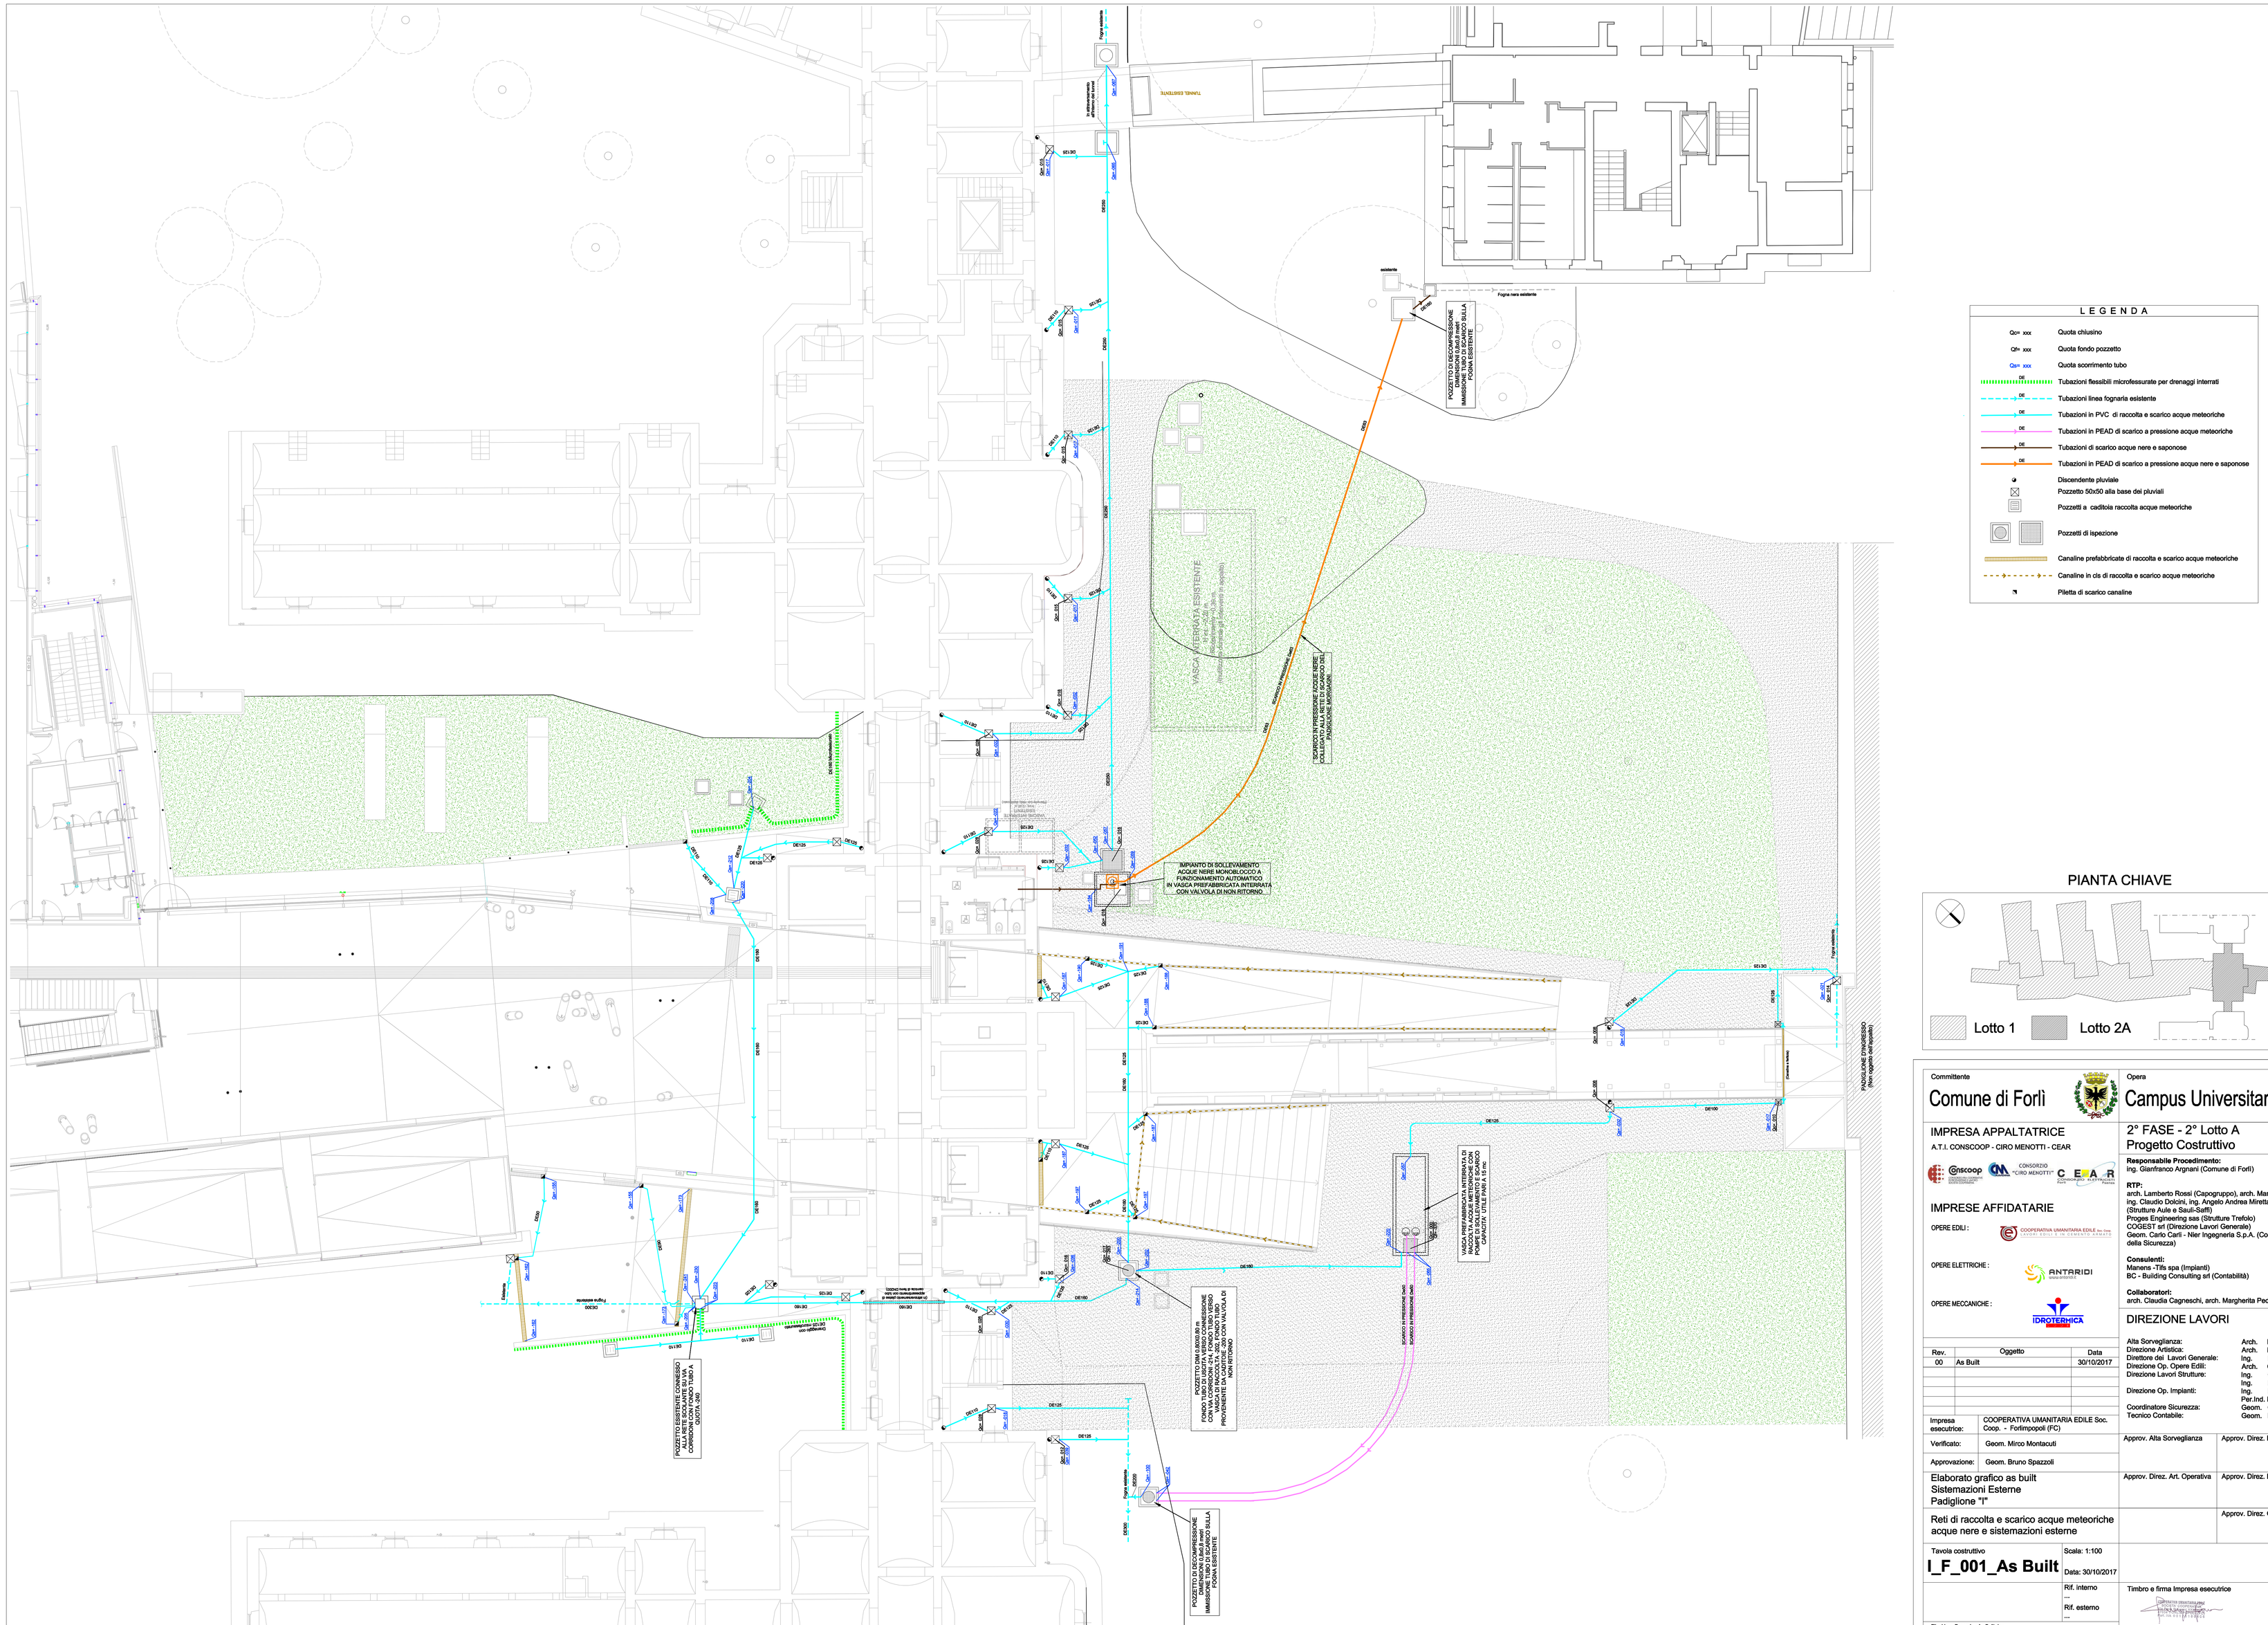

LEGENDA

- Qc= xxx — Quota chiusino
- Qf= xxx — Quota fondo pozzetto
- Qs= xxx — Quota scorrimento tubo
- DE — Tubazioni flessibili microfessurate per drenaggi interrati
- DE — Tubazioni linea fognaria esistente
- DE — Tubazioni in PVC di raccolta e scarico acque meteoriche
- DE — Tubazioni in PEAD di scarico a pressione acque meteoriche
- DE — Tubazioni di scarico acque nere e saponose
- DE — Tubazioni in PEAD di scarico a pressione acque nere e saponose
- Discendente pluviale
- Pozzetto 50x50 alla base dei pluviali
- Pozzetti a caditoia raccolta acque meteoriche
- Pozzetti di ispezione
- Canalina prefabbricate di raccolta e scarico acque meteoriche
- Canalina in cls di raccolta e scarico acque meteoriche
- Piletta di scarico canaline

PIANTA CHIAVE

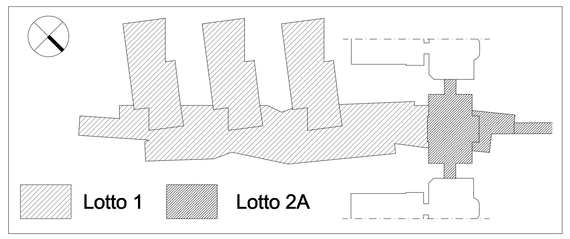

Committente

Comune di Forlì

Opera

Campus Universitario

IMPRESA APPALTATRICE

A.T.I. CONSCOOP - CIRO MENOTTI - CEAR

IMPRESE AFFIDATARIE

OPERE EDILI : COOPERATIVA UMANITARIA EDILE Soc. Coop.

OPERE ELETTRICHE : ANTARIDI

OPERE MECCANICHE : IDROTERMICA

2° FASE - 2° Lotto A
Progetto Costruttivo

Responsabile Procedimento:
ing. Gianfranco Argnani (Comune di Forlì)

RTP:
arch. Lamberto Rossi (Capogruppo), arch. Marco Tarabella
ing. Claudio Dolcini, ing. Angelo Andrea Minetta
(Strutture Aule e Sauli-Saffi)
Progex Engineering sas (Struttura Trefolo)
COGEST srl (Direzione Lavori Generale)
Geom. Carlo Carli - Nier Ingegneria S.p.A. (Coordinatore della Sicurezza)

Consulenti:
Manens -Tifs spa (Impianti)
BC - Building Consulting srl (Contabilità)

Collaboratori:
arch. Claudia Cagneschi, arch. Margherita Pedroni

DIREZIONE LAVORI

Alta Sorveglianza:	Arch. L. Rossi
Direzione Artistica:	Arch. M. Tarabella
Direttore dei Lavori Generale:	Ing. E. Corsi
Direzione Op. Opere Edili:	Arch. C. Cagneschi
Direzione Lavori Strutture:	Ing. C. Dolcini Ing. L. Milandri
Direzione Op. Impianti:	Ing. B. Versari Per.Ind. M. Betti
Coordinatore Sicurezza:	Geom. C. Carli
Tecnico Contabile:	Geom. P. Miele

Rev.	Oggetto	Data
00	As Built	30/10/2017

Impresa esecutrice:	COOPERATIVA UMANITARIA EDILE Soc. Coop. - Forlimpopoli (FC)
Verificato:	Geom. Mirco Montacuti
Approvazione:	Geom. Bruno Spazzoli

Approv. Alta Sorveglianza	Approv. Direz. Lav. Generale
Approv. Direz. Art. Operativa	Approv. Direz. Lav. Strutture
	Approv. Direz. Op. Impianti

Elaborato grafico as built
Sistemazioni Esterne
Padiglione "I"

Reti di raccolta e scarico acque meteoriche acque nere e sistemazioni esterne

Tavola costruttivo
I_F_001_As Built

Scala: 1:100

Data: 30/10/2017

Rif. interno
...
Rif. esterno
...

Timbro e firma Impresa esecutrice

File: Linee Fognarie - As-Built.dwg