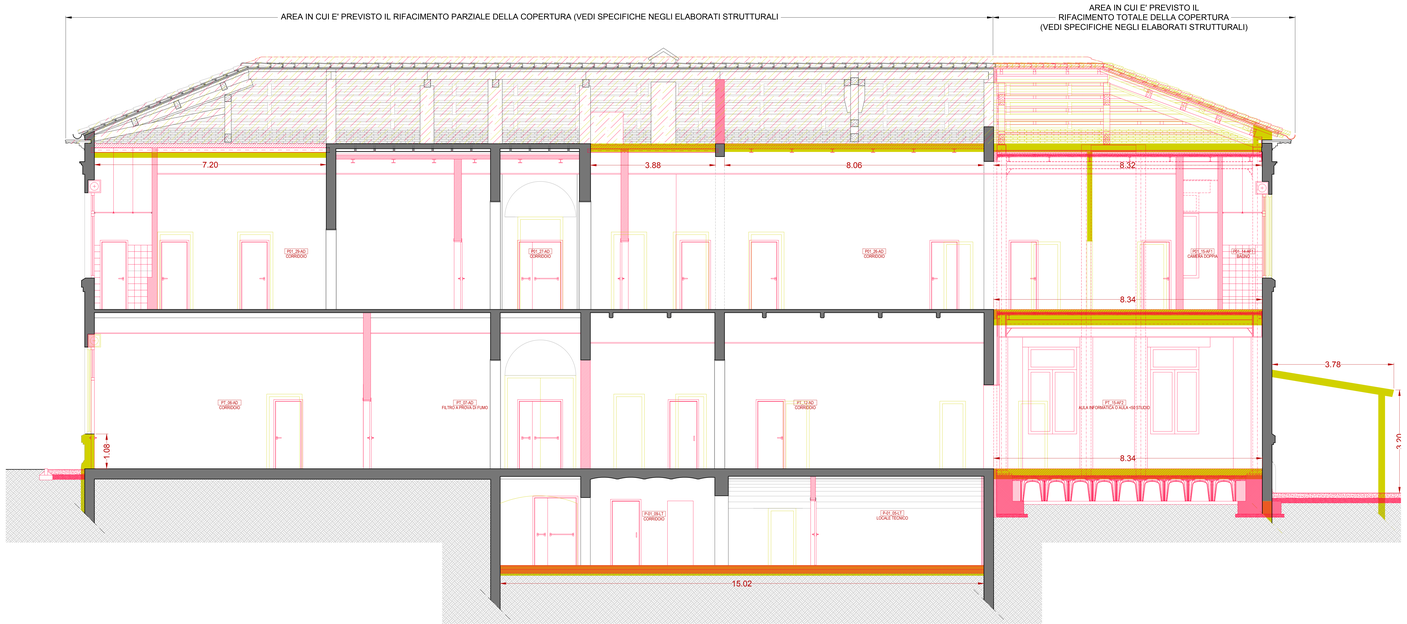

SEZIONE A-A

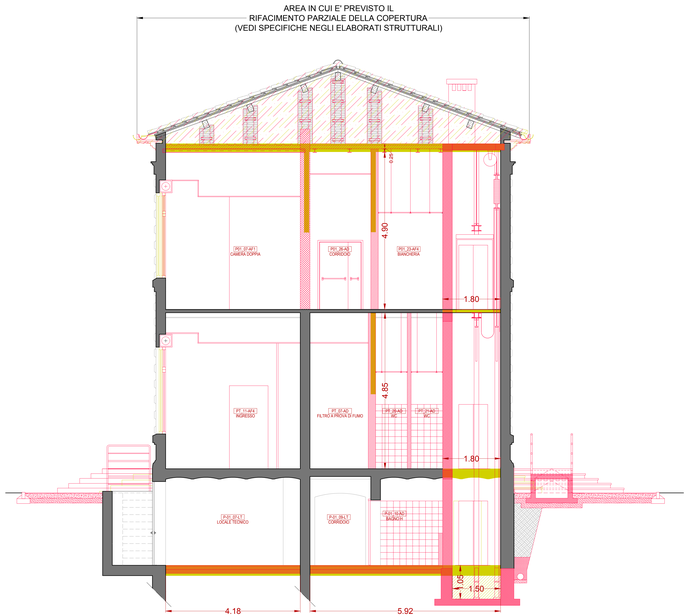

SEZIONE B-B

LEGENDA

- DEMOLIZIONI
- COSTRUZIONI
- INALTERATO

PT_15.AD SALA — PIANO . NUMERO PROGRESSIVO . CODIFICA LOCALE DESTINAZIONE D'USO

KEYPLAN

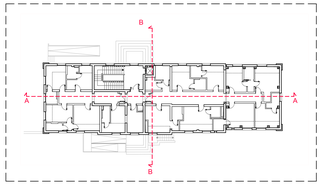

ALMA MATER STUDIORUM UNIVERSITÀ DI BOLOGNA

AREA EDILIZIA E LOGISTICA

PROGETTO NUOVO BARICENTRO
REALIZZAZIONE STUDENTATO
E RELATIVI SERVIZI PER GLI STUDENTI
BOLOGNA
sito in via Belmeloro 8/2-8/3 e in via San Giacomo 11

PROPRIETA' EDIFICIO
ALMA MATER STUDIORUM

FABBRICATO N.	TICKET N.
701-718-729	29520

DIRIGENTE AREA EDILIZIA E LOGISTICA
ing. ANDREA BRASCHI

RESPONSABILE UNICO DEL PROCEDIMENTO
arch. MARIA PANDOLFO

PROFESSIONISTI INCARICATI

PROGETTO ARCHITETTONICO	arch. ANNA VECCHI
PROGETTO IMPIANTI MECCANICI	per. ind. GIORGIO MORARA
PROGETTO IMPIANTI ELETTRICI	per. ind. MARCO MIGANI
PROGETTO OPERE STRUTTURALI	ing. GIORGIA PREDARI
COORDINATORE PER LA SICUREZZA IN FASE DI PROGETTAZIONE	geom. DINA UCCELLI
ASSISTENZA TECNICA PER ELABORAZIONI GRAFICHE	MAIN MANEGEMENT E INGEGNERIA SRL

LIVELLO DELLA PROGETTAZIONE: PRELIMINARE ☐ DEFINITIVO ☐ ESECUTIVO ☒ AS-BUILT ☐

OGGETTO TAVOLA: ELABORATI ARCHITETTONICI STATO COMPARATO: SEZIONI	SCALA 1:100 DATA 18/10/2019 REV. 01 DATA Feb. 2020	TAVOLA N° AR_729_12.05	